

Bilaga 1

Kartbilaga över ingående fastigheter: Sicklaön 151:1, Sicklaön 151:31 och Sicklaön 151:32



EU

BEGÄRAN OM PLANBESKED
Nacka kommun

Ink. 2013-10-16

Dnr

Berörd fastighet/fastigheter

Fastighetsbeteckning Nacka Siklaön 151:1	Fastighetens adress Nacka Forum Centrum
---	--

Sökanden (betalningsansvarig)

Namn/företag Rodamco Forum Nacka K/B		Person-/organisationsnummer 916403-9720
Adress (utdelningsadress, postnummer och postort) Box 7846, 103 98 Stockholm		
Telefon bostaden (även riktnummer)	Telefon arbetet (även riktnummer) 08-586 23 000	Telefon mobil 076-6275815
Eventuell kontaktperson Per Ronnevik		
E-postadress per.ronnevik@unibail-rodamco.com		

Begäran avser

Beskriv det huvudsakliga syftet och bifoga karta som visar det område som berörs. Om begäran avser ett byggnadsverk ska ansökan innehålla en beskrivning av dess karaktär och ungefärliga omfattning.

Syftet är att enligt PBL pröva möjligheterna till nya bostäder i Nacka Forum dels genom en konvertering (plan 8-20) och påbyggnad med 4 våningar av kontorstorn och dels bostäder/studentbostäder/terrass radhus mot Vikdalsvägen. Vi redovisar även framtidsplaner och vision för en överdäckning av Forumvägen och utbyggnad av centrum i samband med en framtida tunnelban och stionsläge kopplat till Nacka Forum. Beroende på komplexiteten och samordningen med övrig planering inom angränsande områden så önskar vi tillsammans med Nacka kommun besluta om en lämplig uppdelning av ett första planområde och planuppdrag.

Sökandens underskrift

Ort och datum Stockholm 2013-10-14	
Namnteckning 	Namnförtydligande Per Ronnevik

Begäran med bilagor skickas till Nacka kommun, Planenheten, 131 81 Nacka.

De personuppgifter du lämnar in kommer att registreras. Personuppgifter hanteras i enlighet med personuppgiftslagen, PuL (1998:204).

Planbesked ges inom 4 månader från det att en komplett begäran kommit in. För kommunens handläggning av din begäran tas det ut en avgift enligt taxa. Detta gäller även i de fall begäran avslås eller återtas.


På Nacka kommuns hemsida finns allmän information kring detaljplaner, planbesked och taxa.
www.nacka.se

Allmänna frågor kring detaljplaner besvaras av Stadsbyggnadsservice alla vardagar på 08-718 94 46 eller på stadsbyggnad@nacka.se

POSTADRESS Planenheten Nacka kommun 131 81 Nacka	BESÖKSADRESS Stadshuset Granitvägen 15	TELEFON 08-718 80 00	E-POST registrator.plan@nacka.se	SMS 716 80	WEBB www.nacka.se	ORGNUMMER 212000-0167
---	--	-------------------------	--	---------------	--	--------------------------





EU

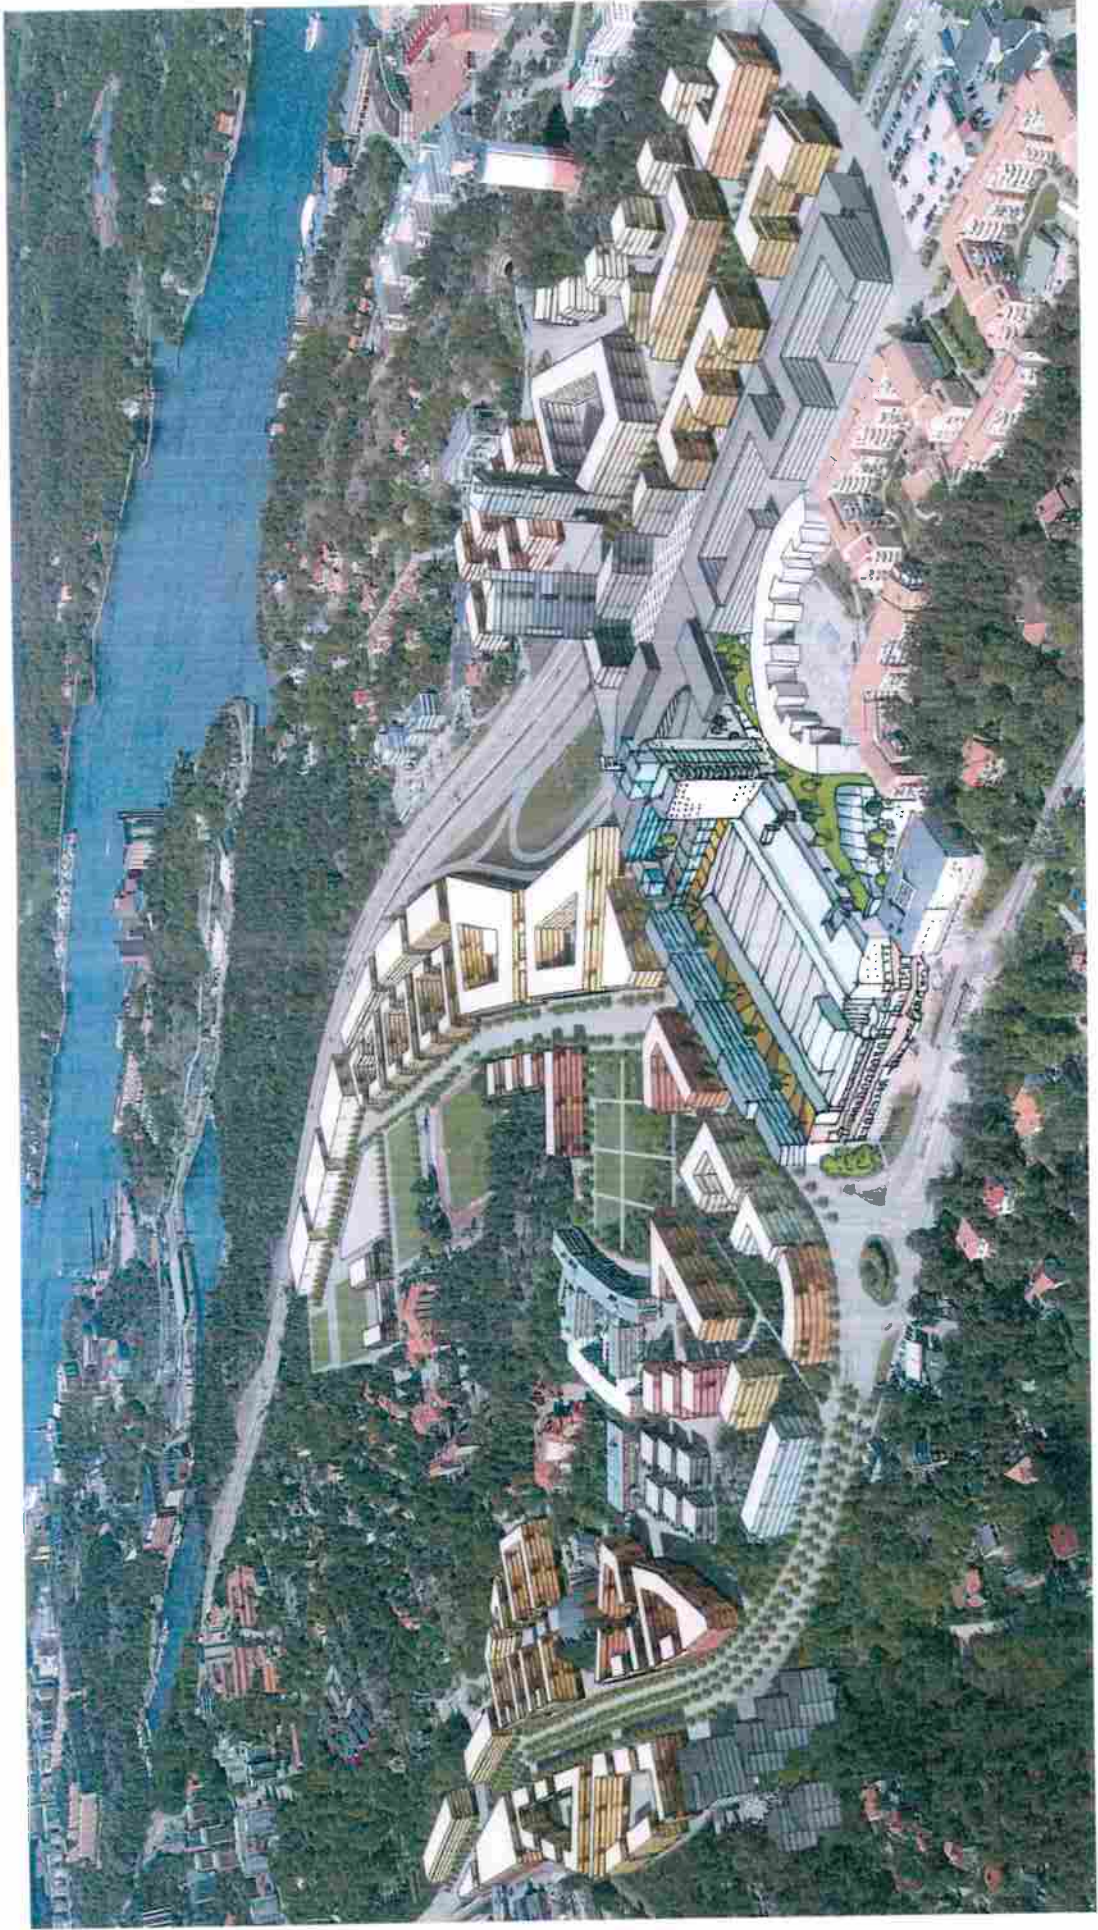




EU




FC

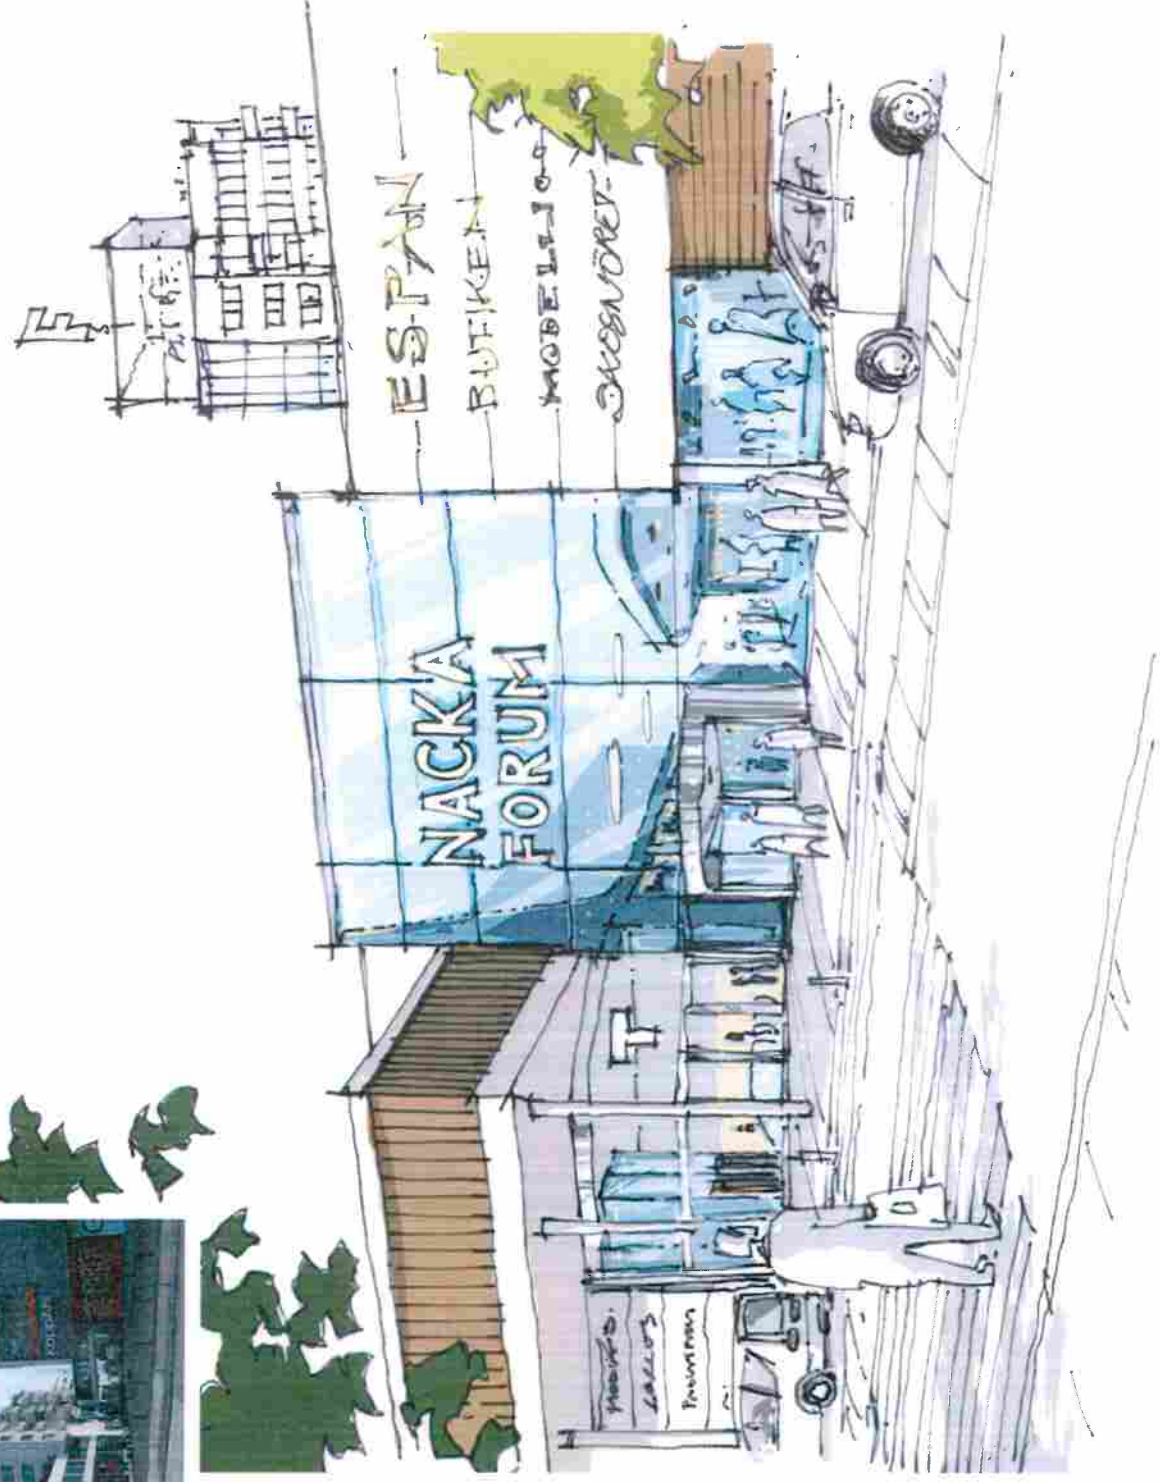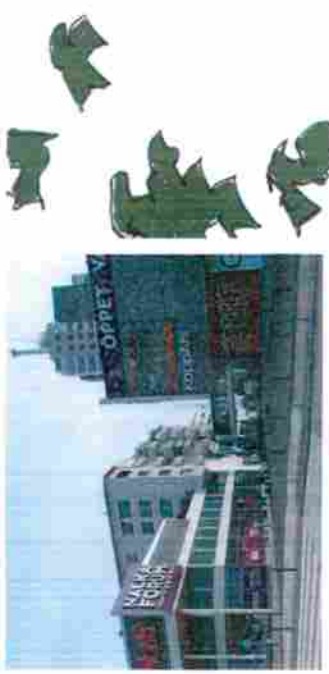

EU

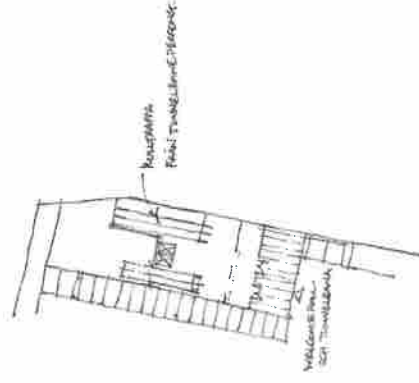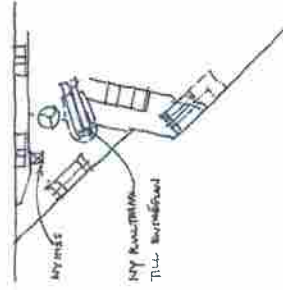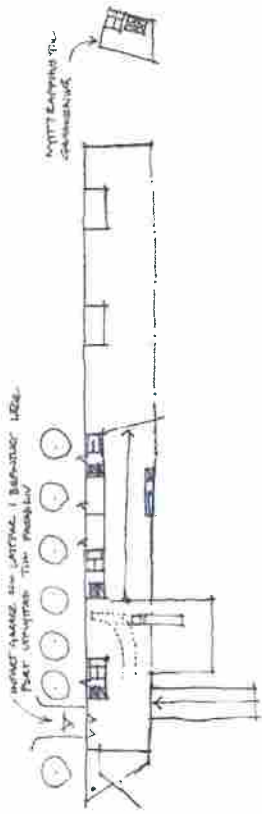


EC

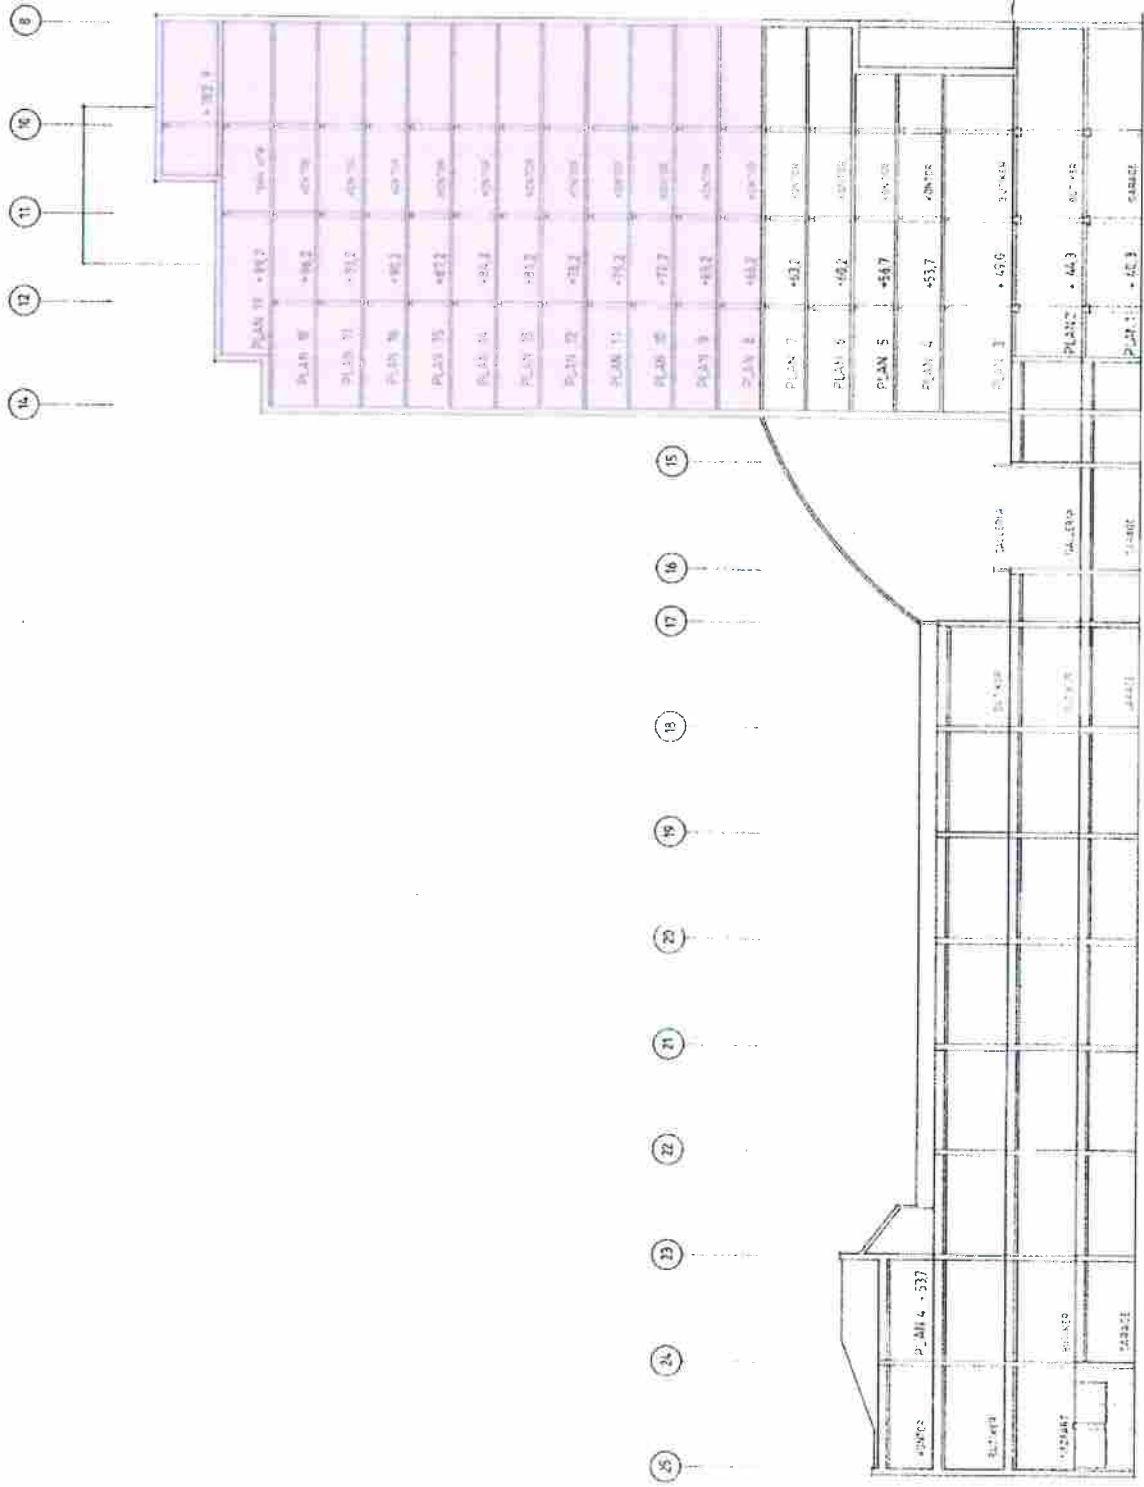



SEKSIJN C-C

SEKSIJN D-D

EC

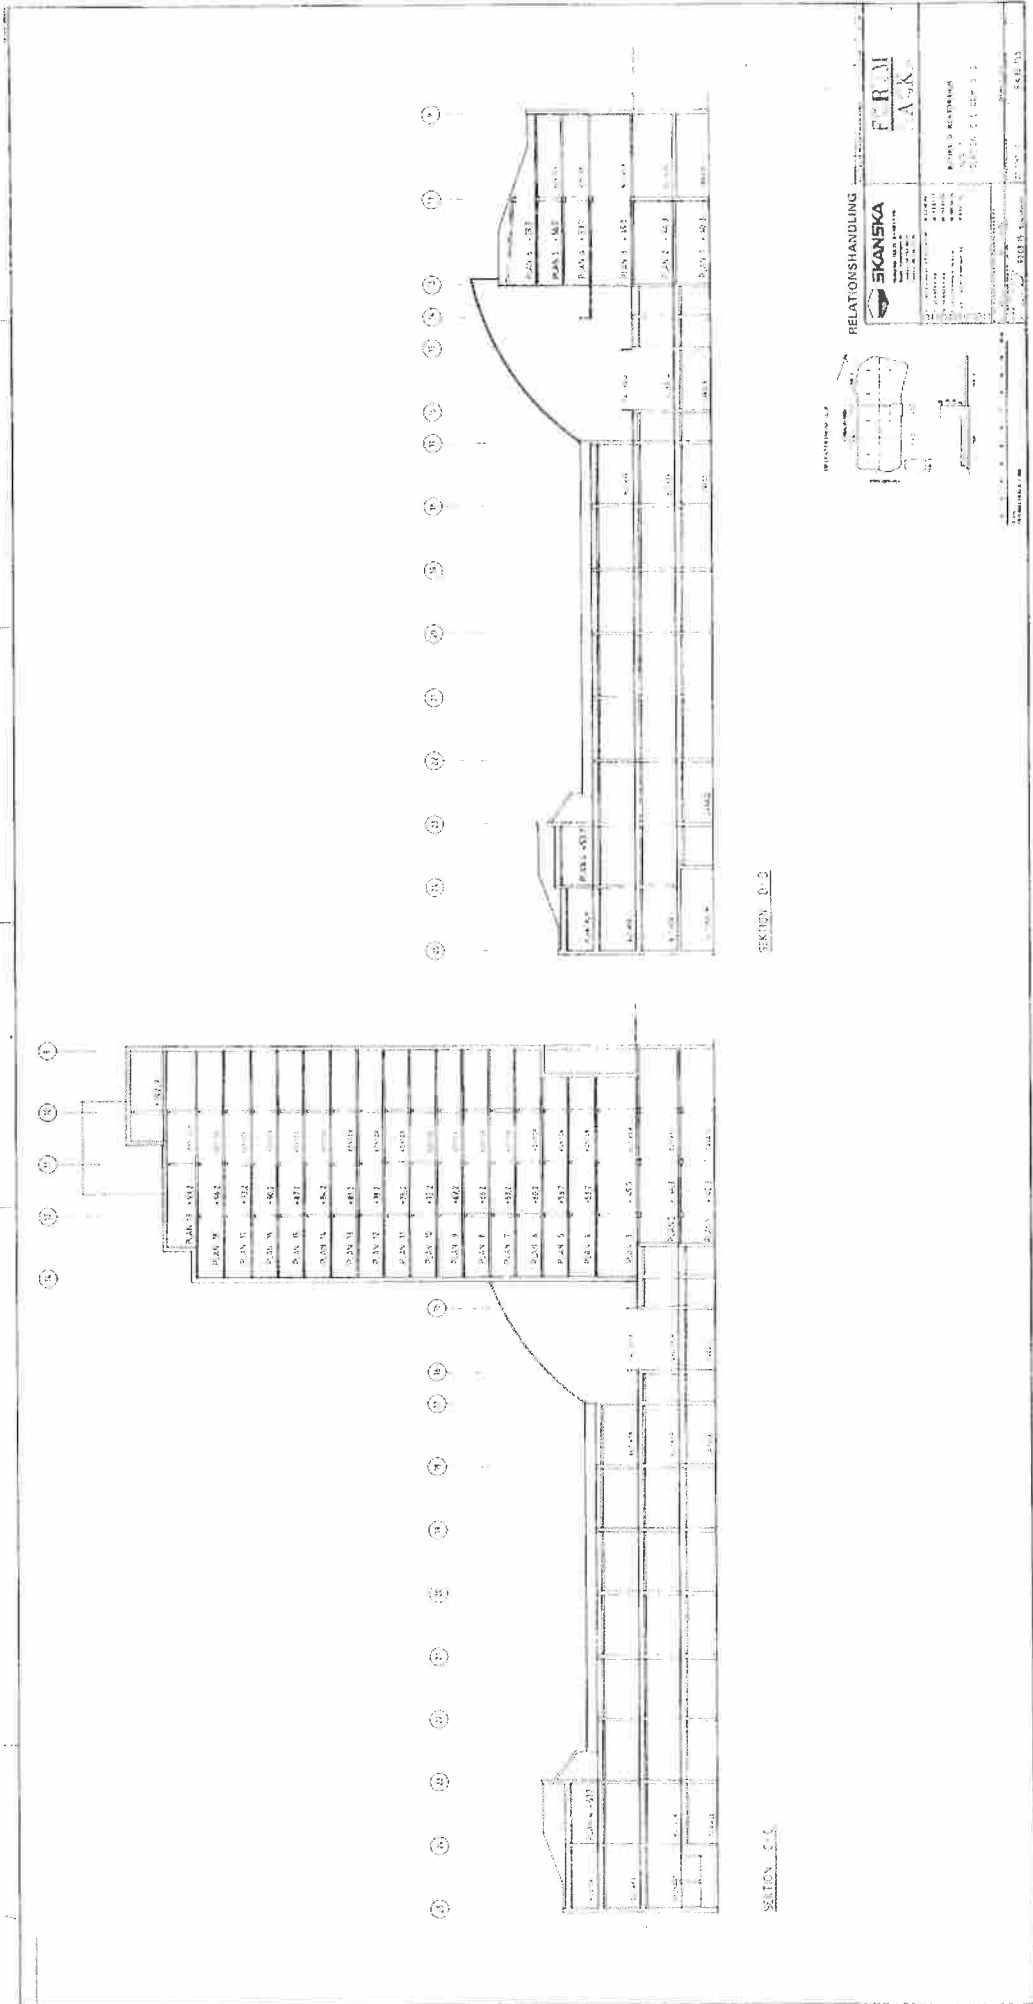


EC

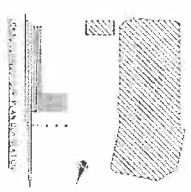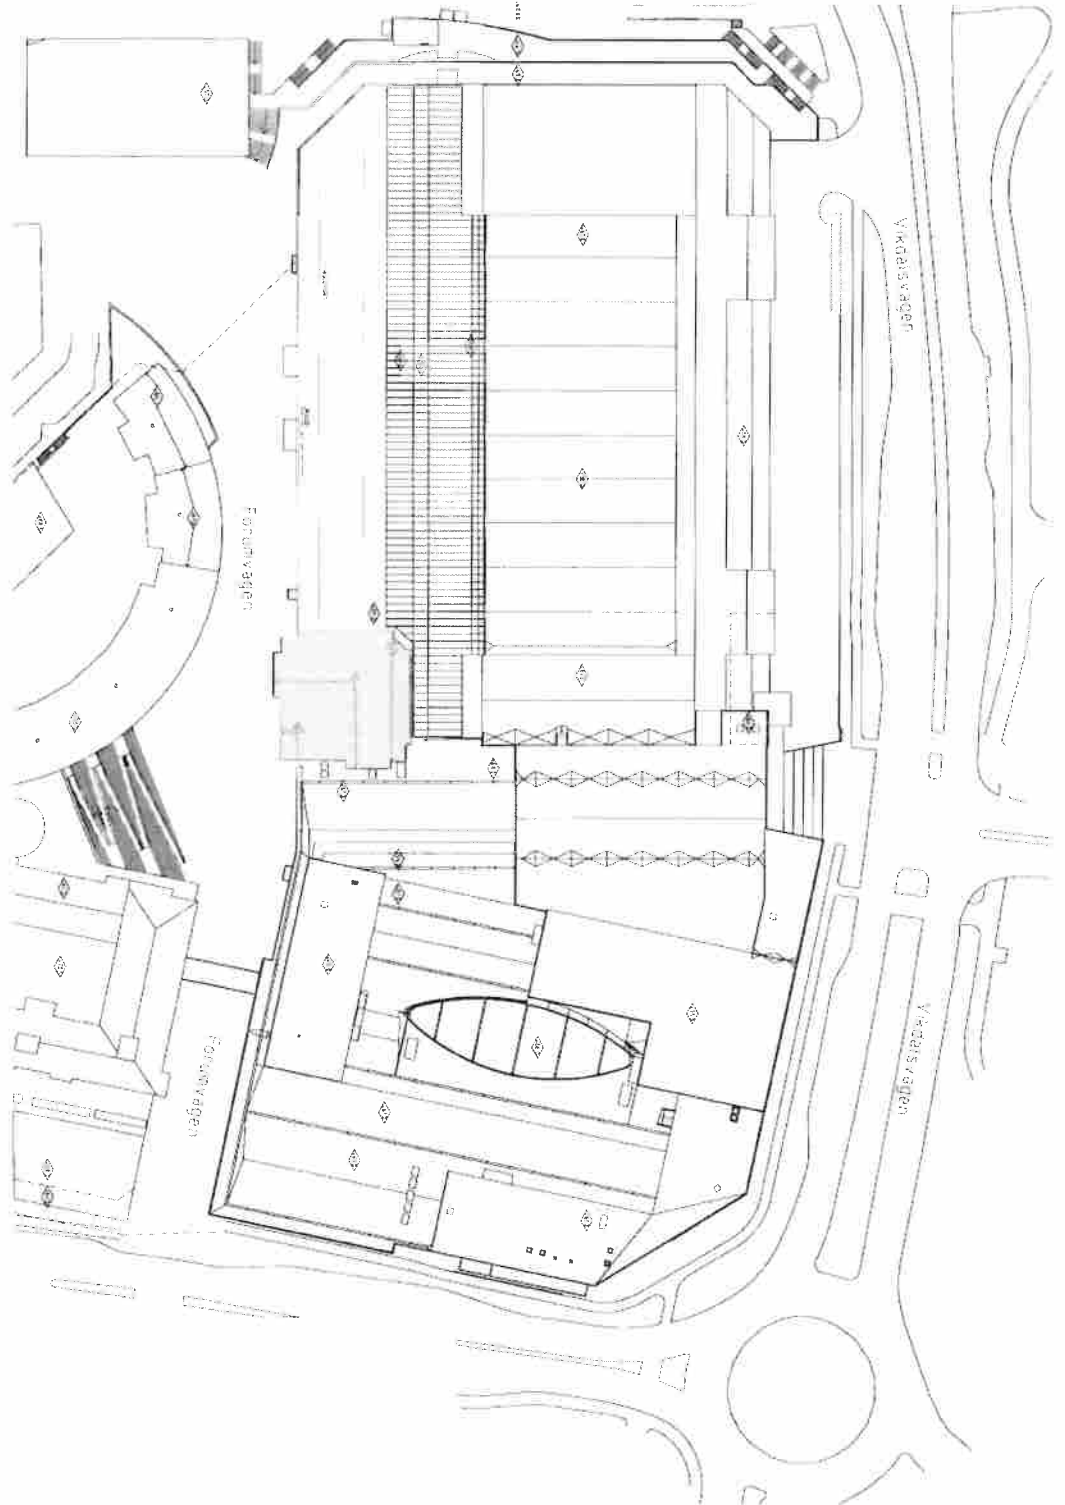


NO	AVDELNING	BYGG	ÅR
1	RELATIONSHANDLING		
2	FORUM NALCKA		
3	REVISIÖN		
4	REVISIÖN		
ED

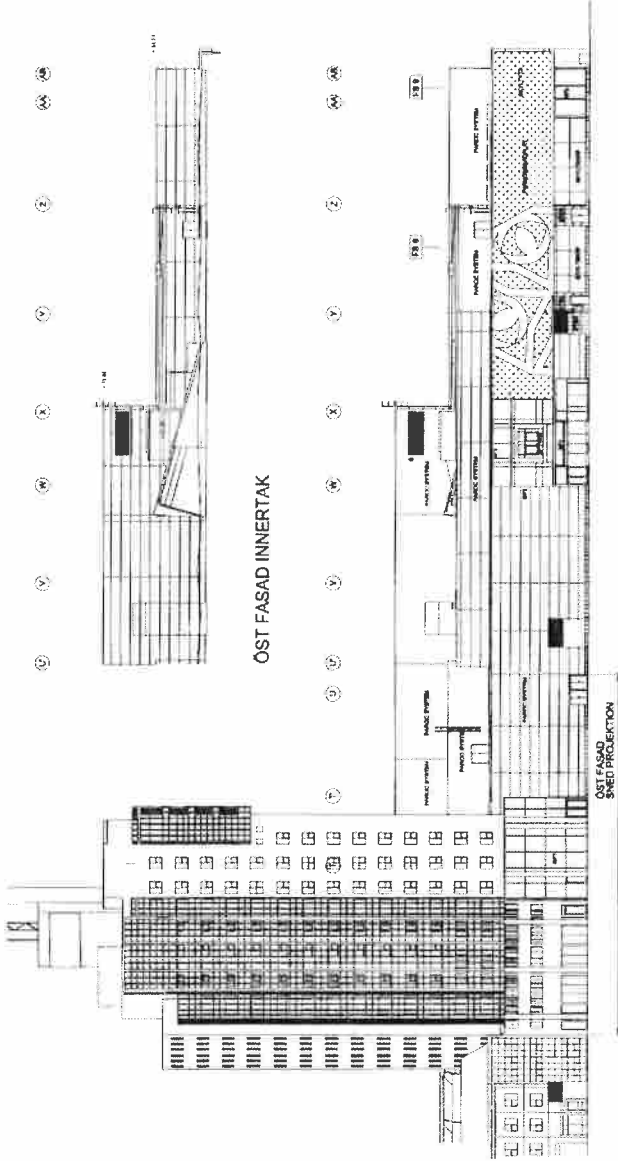


OST FASAD

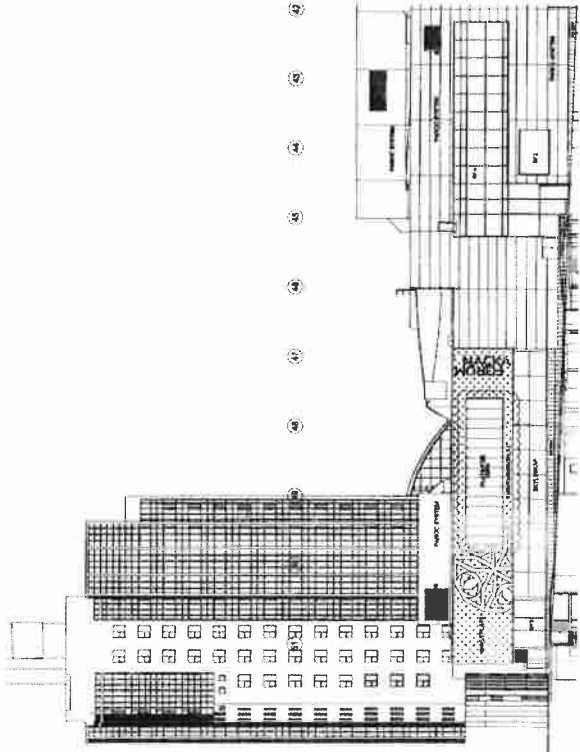


NORD FASAD

NORD FASAD INNERTAK



Rodamco Europe
SKANSKA

RELATIONSHANDLING

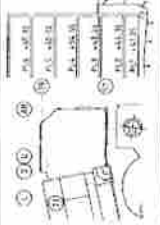


FORUM NACKA
TILBYGGNAD AV KÖPCENTRUM
FASAD NORD och OST

SKANSKA AB 13803 | NACKA
AS 13803 | A2-97.3-21


EU

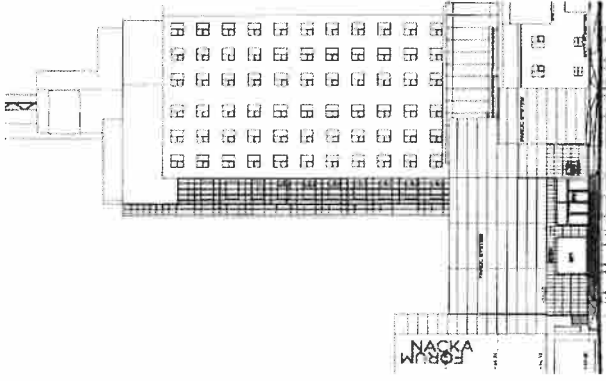


SYDVÄST FASAD

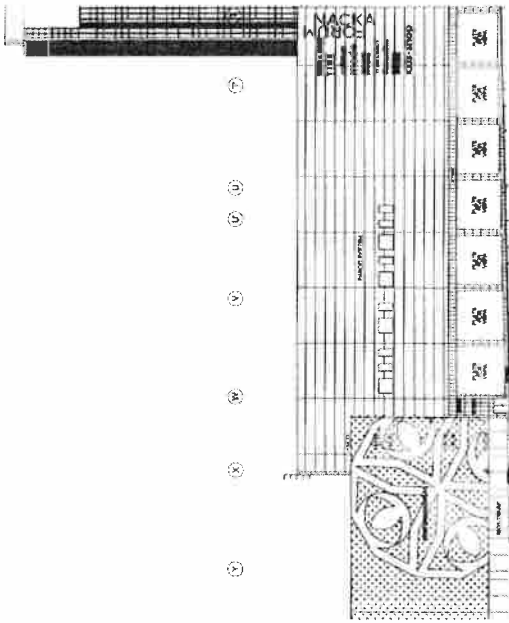

VÄST FASAD

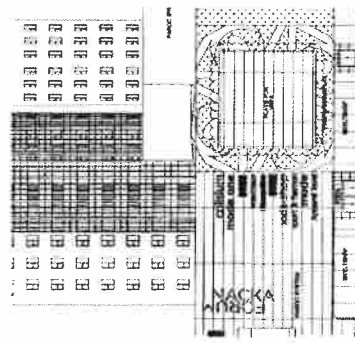

NORDVÄST FASAD

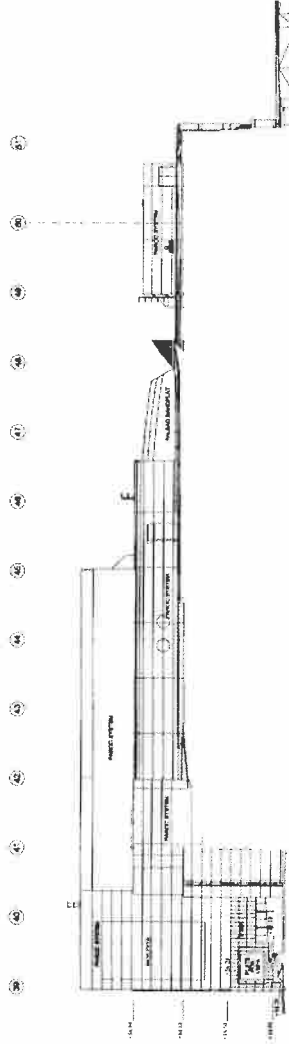

SYD FASAD


Rodamco Europe
SKANSKA

RELATIONSHANDLING

PROJEKTANT: T. WESTRING
BYGGNAD: HILLINA BJÖRKANDER
FÖRUM: NACKA
TILLYGGNAD AV: KÖPCENTRUM
FASAD: NORDVÄST, SYD och VÄST

SKALA: A1: 1:300 A2: 1:500 A2-97: 3-22

ED