
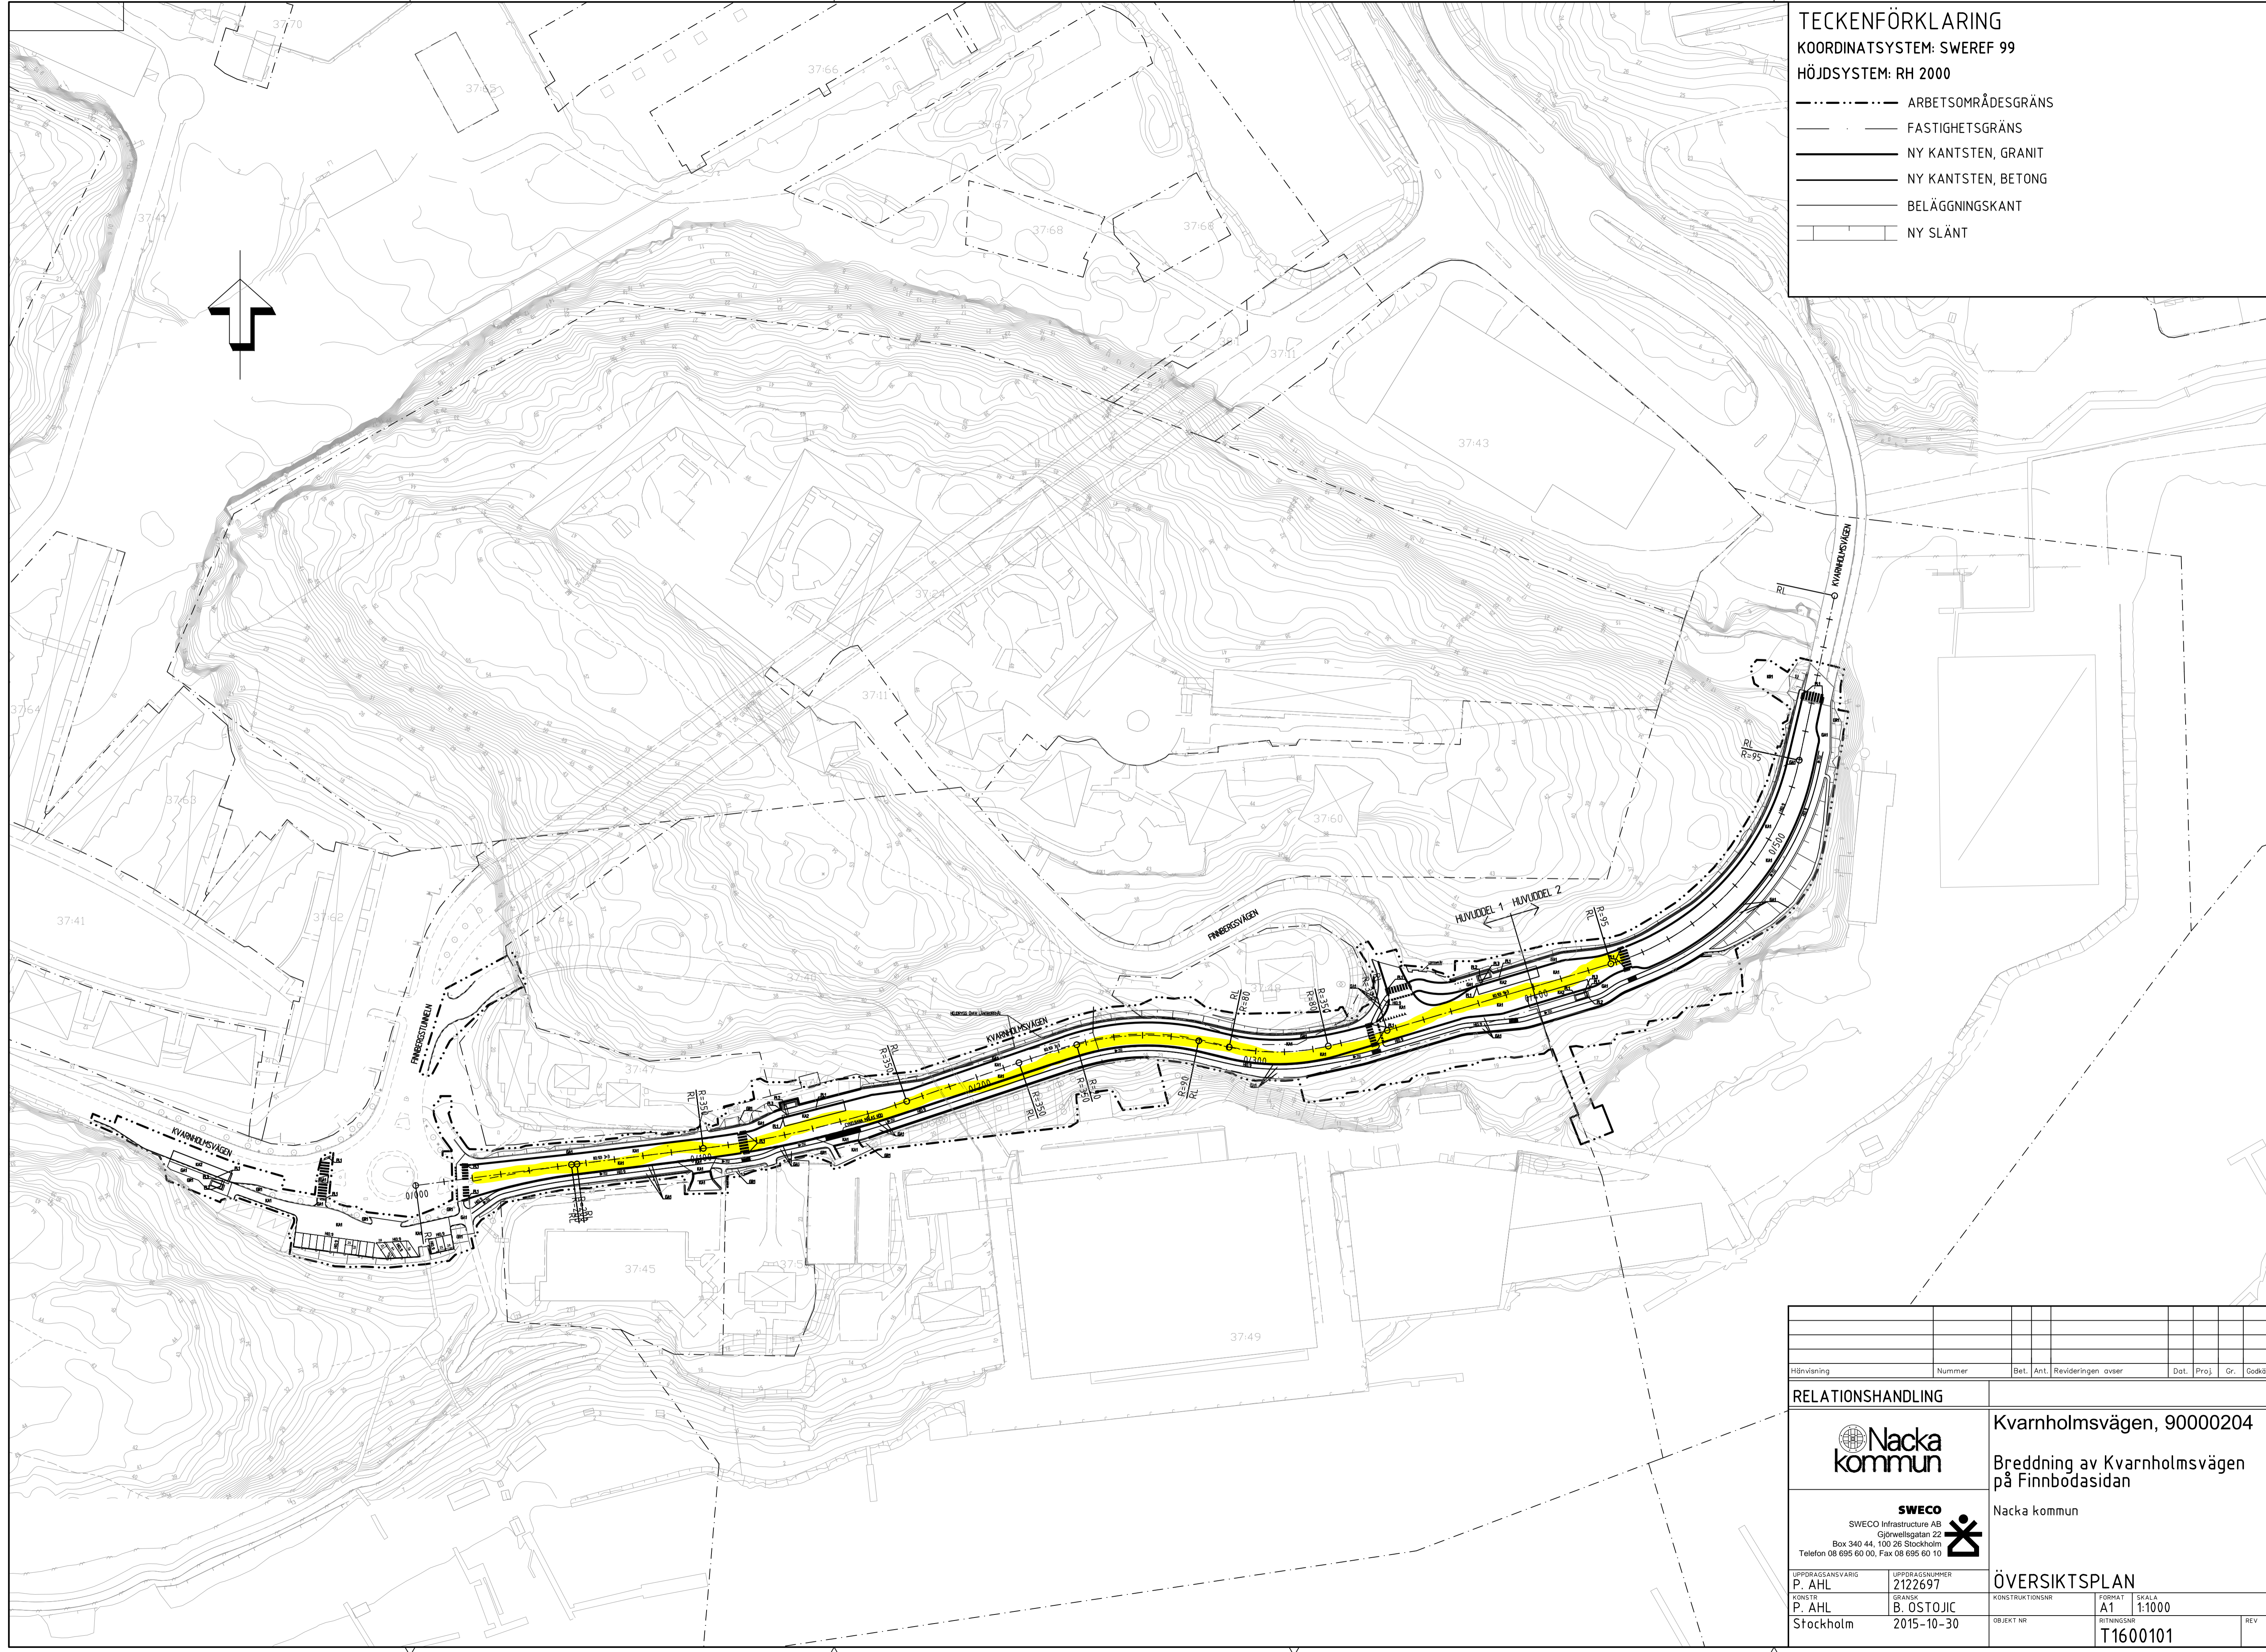


TECKENFÖRKLARING
 KOORDINATSYSTEM: SWEREF 99
 HÖJDSYSTEM: RH 2000

- ARBETSOMRÅDESGRÄNS
- FASTIGHETSGRÄNS
- NY KANTSTEN, GRANIT
- NY KANTSTEN, BETONG
- BELÄGGNINGSKANT
- ▭ NY SLÄNT

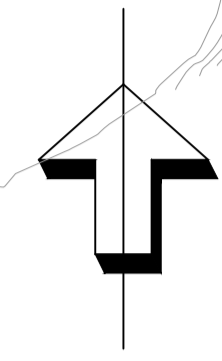

Hänvisning	Nummer	Bet. Ant.	Revideringen avser	Dat.	Proj.	Gr.	Godkänd
RELATIONSHANDLING							
 Nacka kommun		Kvarnholmsvägen, 90000204 Breddning av Kvarnholmsvägen på Finnbodasidan Nacka kommun					
 SWECO SWECO Infrastructure AB Gårwellsgränd 22 Box 340 44, 100 26 Stockholm Telefon 08 695 60 00, Fax 08 695 60 10							
UPPDRAGSANSVARIG	UPPDRAGSNUMMER	ÖVERSIKTSPLAN					
P. AHL	2122697	KONSTRUKTIONSR	FORMAT	SKALA			
P. AHL	B. OSTOJIC	OBJEKT NR	A1	1:1000			
Stockholm	2015-10-30				T1600101	REV	