




369:32

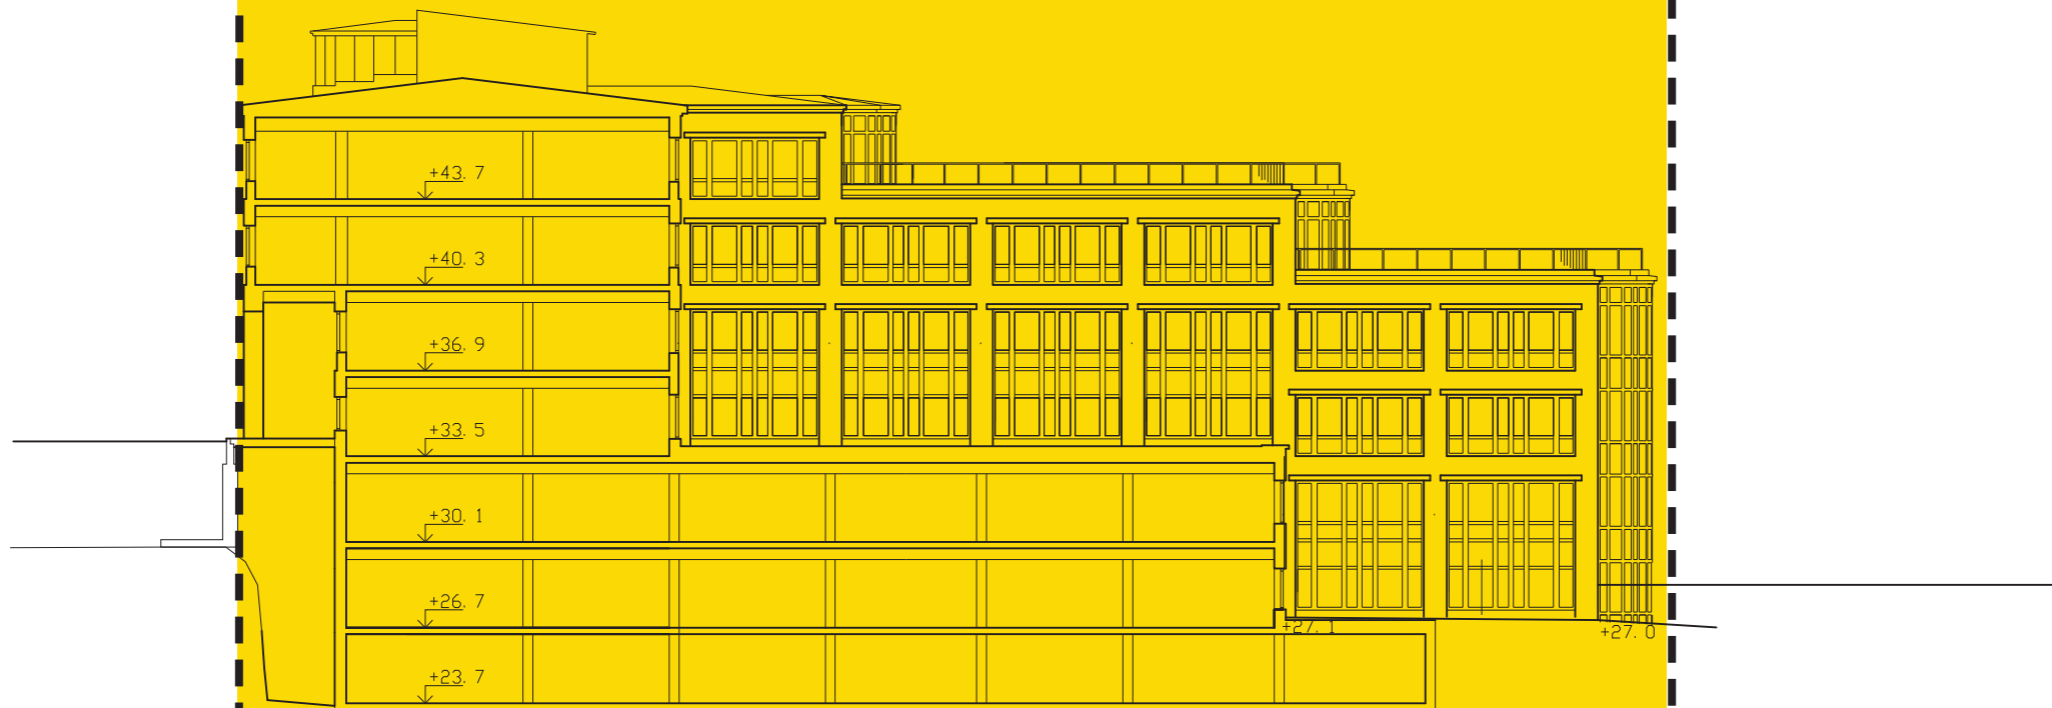


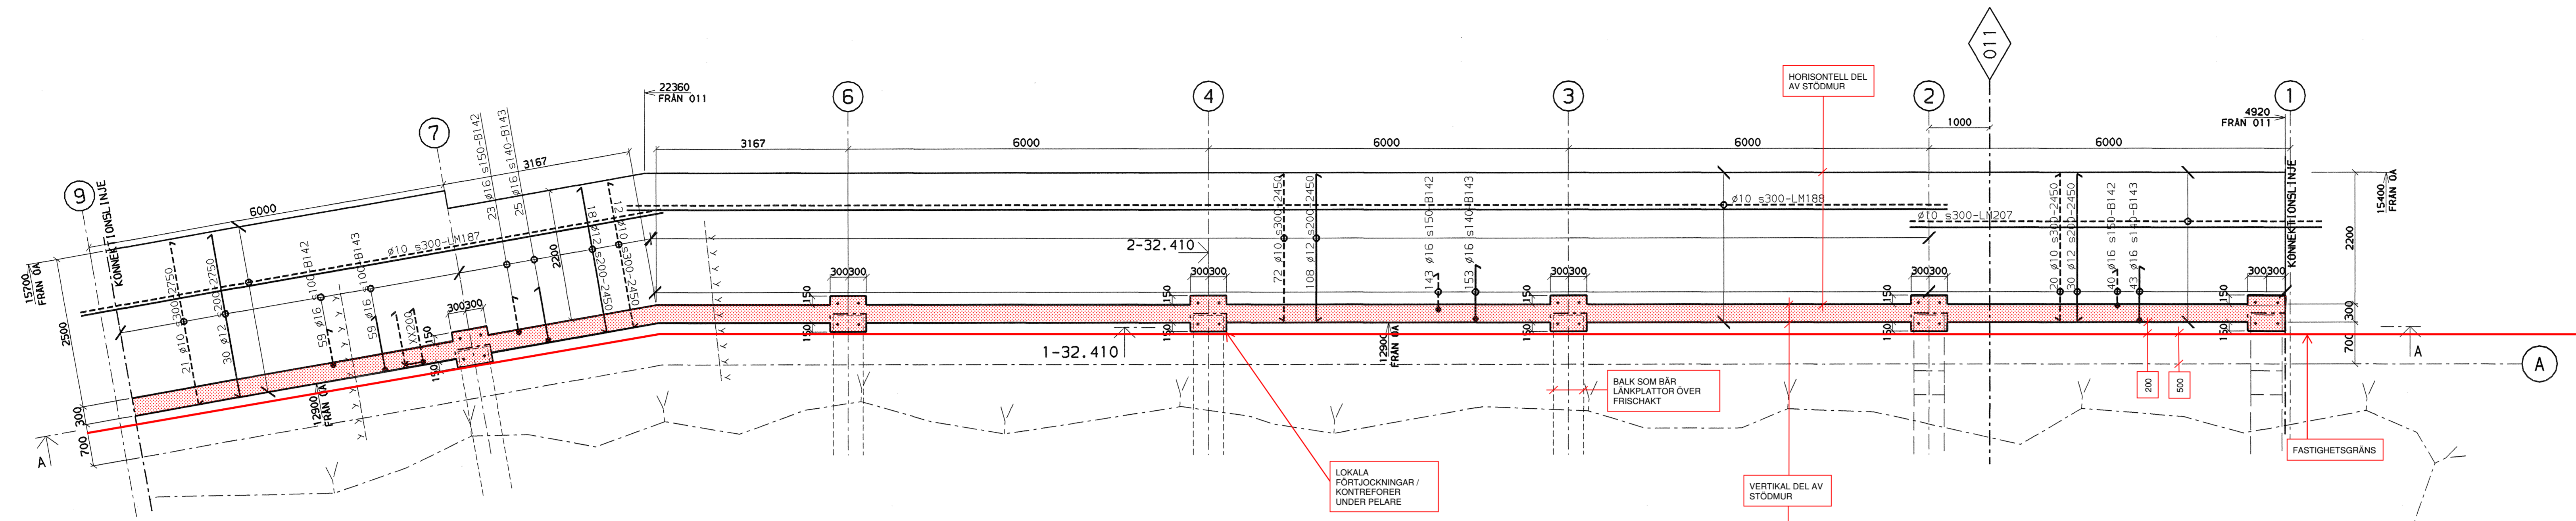

DELPLAN STÖDMUR, DEL 1
1:50

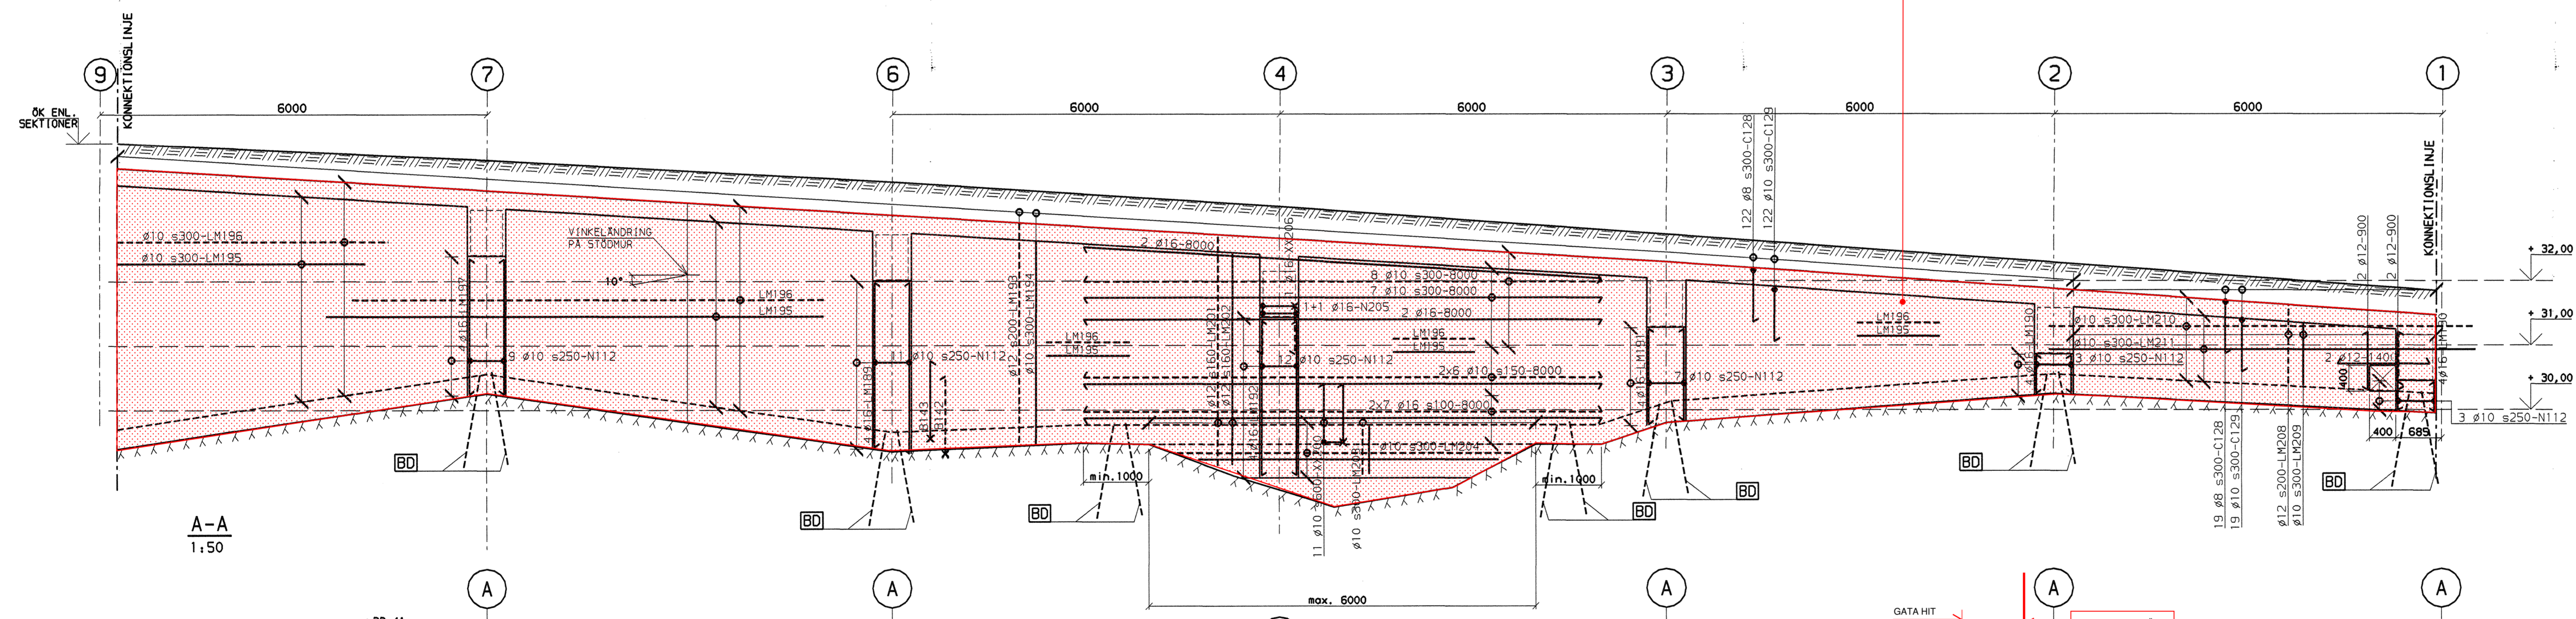

A-A
1:50

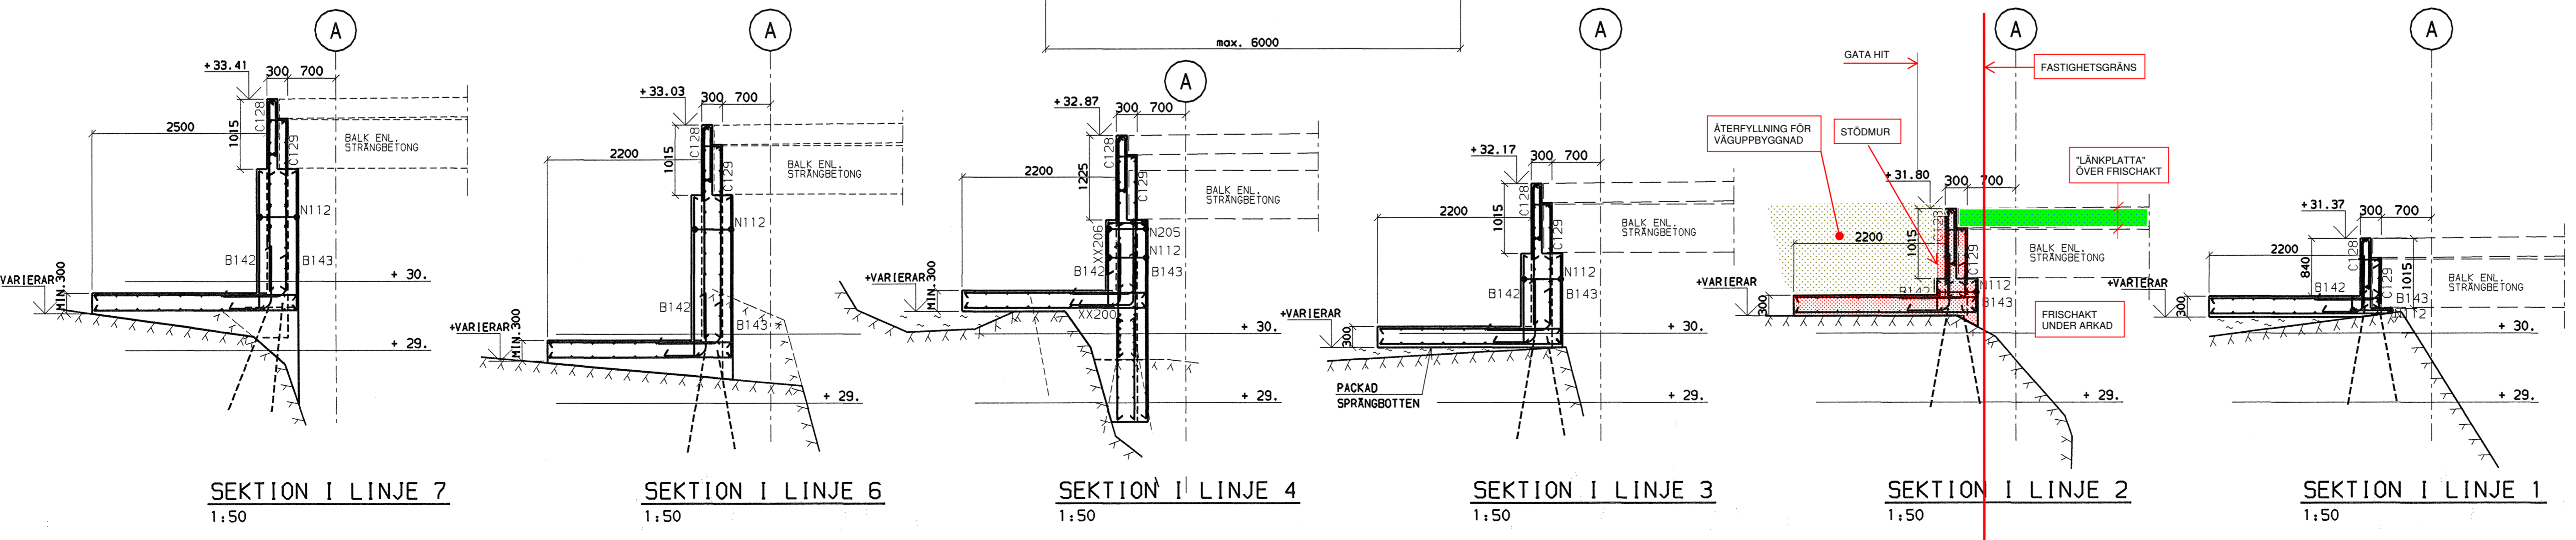

SEKTION I LINJE 7
1:50

SEKTION I LINJE 6
1:50

SEKTION I LINJE 4
1:50

SEKTION I LINJE 3
1:50

SEKTION I LINJE 2
1:50

SEKTION I LINJE 1
1:50


FÖRKLARINGAR

ALLA MÅTT ANGES I MM
SE RITNING 32.22.430

FÖRESKRIFTER

HÄNVISNINGAR

ALLMÄNNA ANVISNINGAR SE 33.01.000
TILLHÖRANDE ARMERINGSFÖRTECKNING, AF.32.433

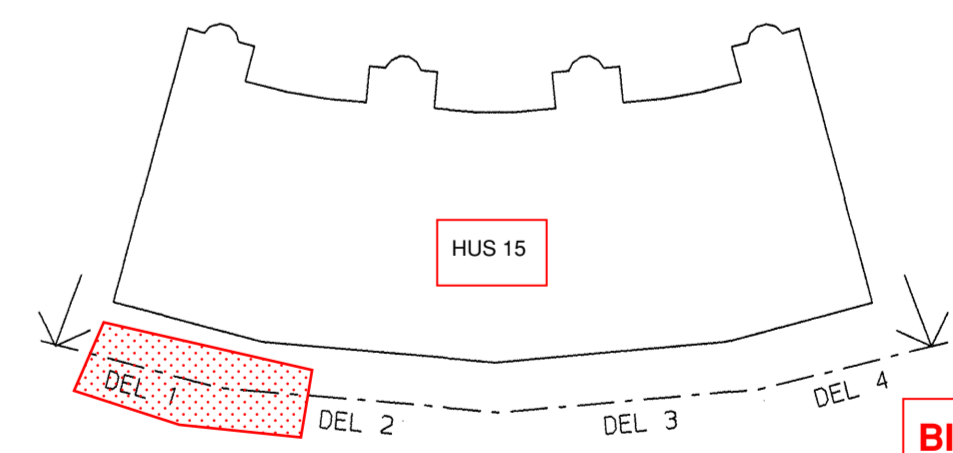


BILAGA X TILL
FASTIGHETSBLIDNINGSDOKUMENT
2015-03-13
MATK, SWECO

RELATIONSHANDLING

1998 05 11


ARCONA
Projekt AB
Box 1110, 131 26 NACKA STRAND 08-6012100

ANVÄRARENS ONKI TEKKONTOR AB Ferkens gränd 3
L Box 1250, 111 82 STOCKHOLM 08-6984300
P Arconas Projekt AB Cylindervägen 20
K Box 1110, 131 26 NACKA STRAND 08-6012100
VIENERG AB Cylindervägen 18
E Box 1130, 131 26 NACKA STRAND 08-6019200
M J&W Bygg Sanläggning AB Pymans väg 20
Box 1468, 171 28 SÖDERÅS 08-7345500
RITAD KONSTR./HANDL. ÖSTROCKAD
LPT/TJN TJN
STOCKHOLM 1998 03 22

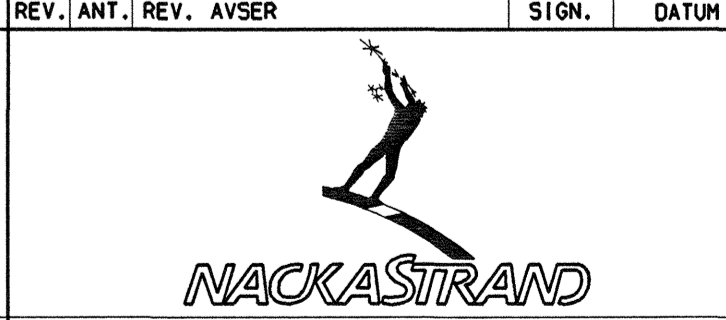


HUS 15
STÖDMUR I LINJE A, DEL 1
PLAN OCH ELEVATION
MÅTT OCH ARMERING
SKALA 1:50 ORIGINALFORMAT, A1F
RITNINGSRUMMER
2519010 32.22.433


PLOTTER: 1998-05-13 13:15:40 BR: lptcc
PLOTTER: 1998-05-13 13:17:53 BR: lptcc
FRÅN: /nos5/med_2519010/cobank/cas5/meg_2519010/cobank/a.k.32.433
TILL: /nos5/med_2519010/cobank/a.k.32.433

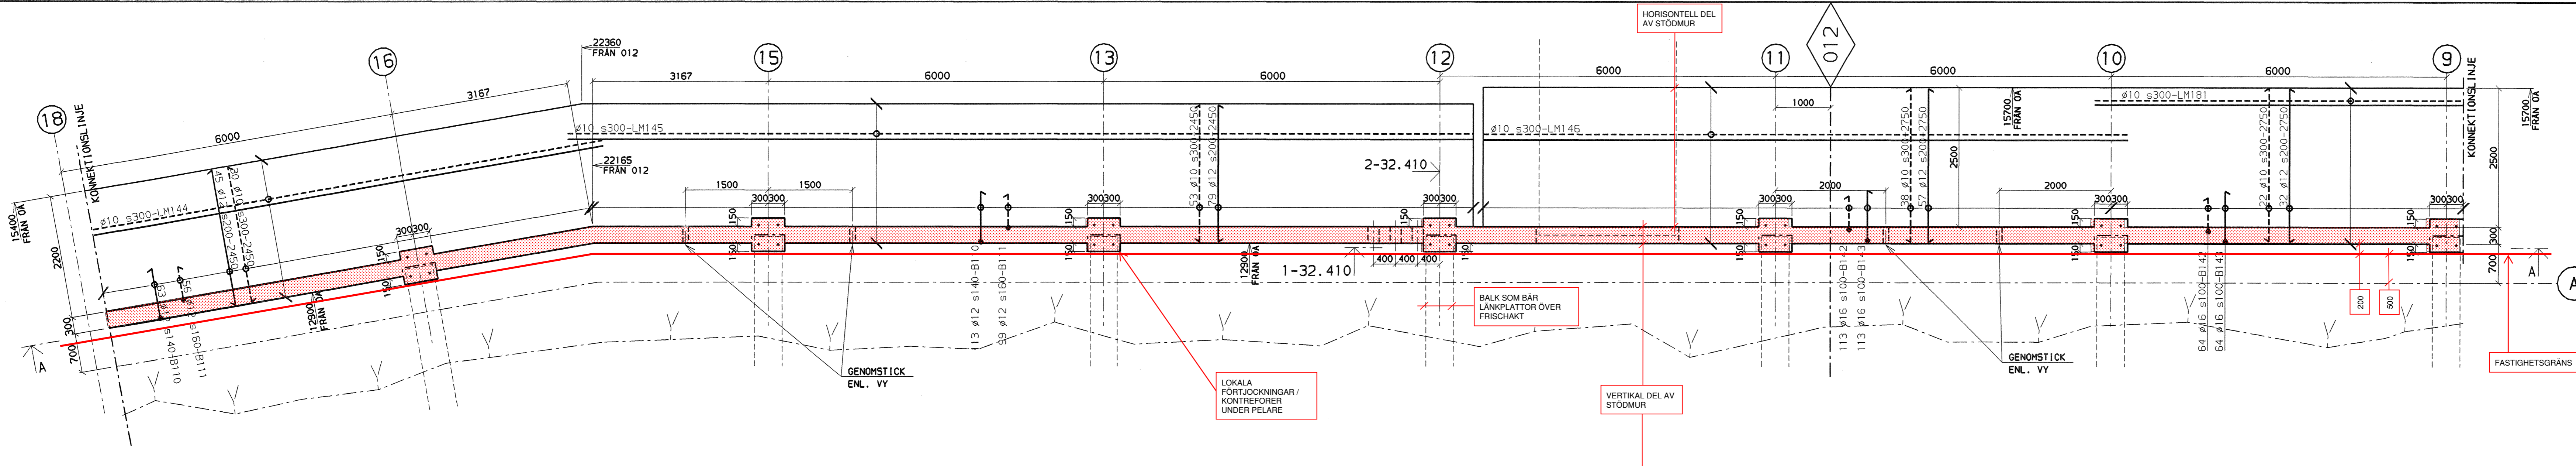

DELPLAN STÖDMUR, DEL 2
1:50

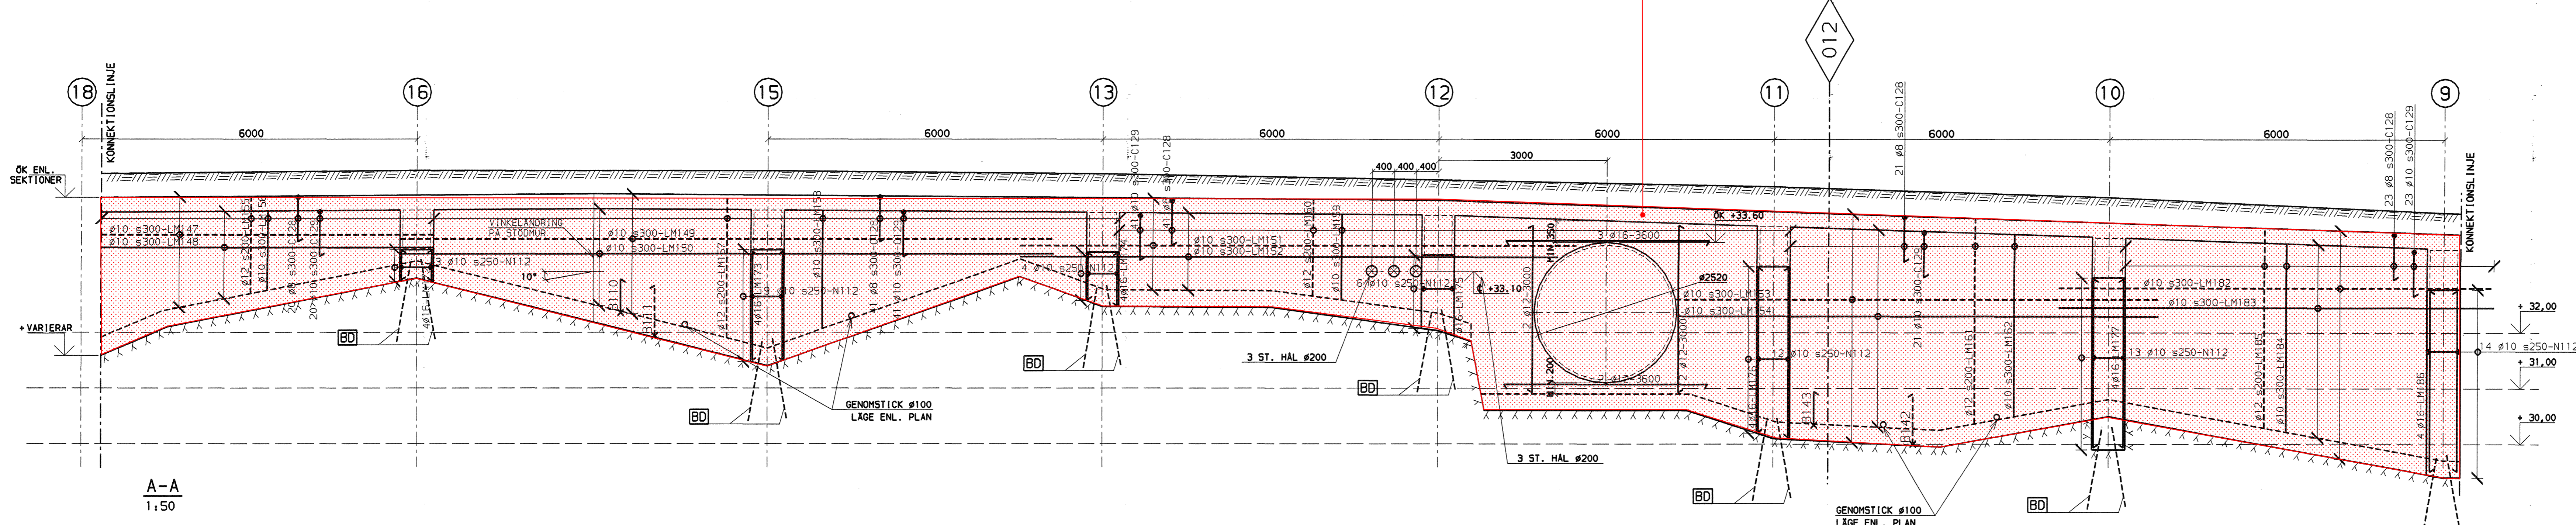

A-A
1:50

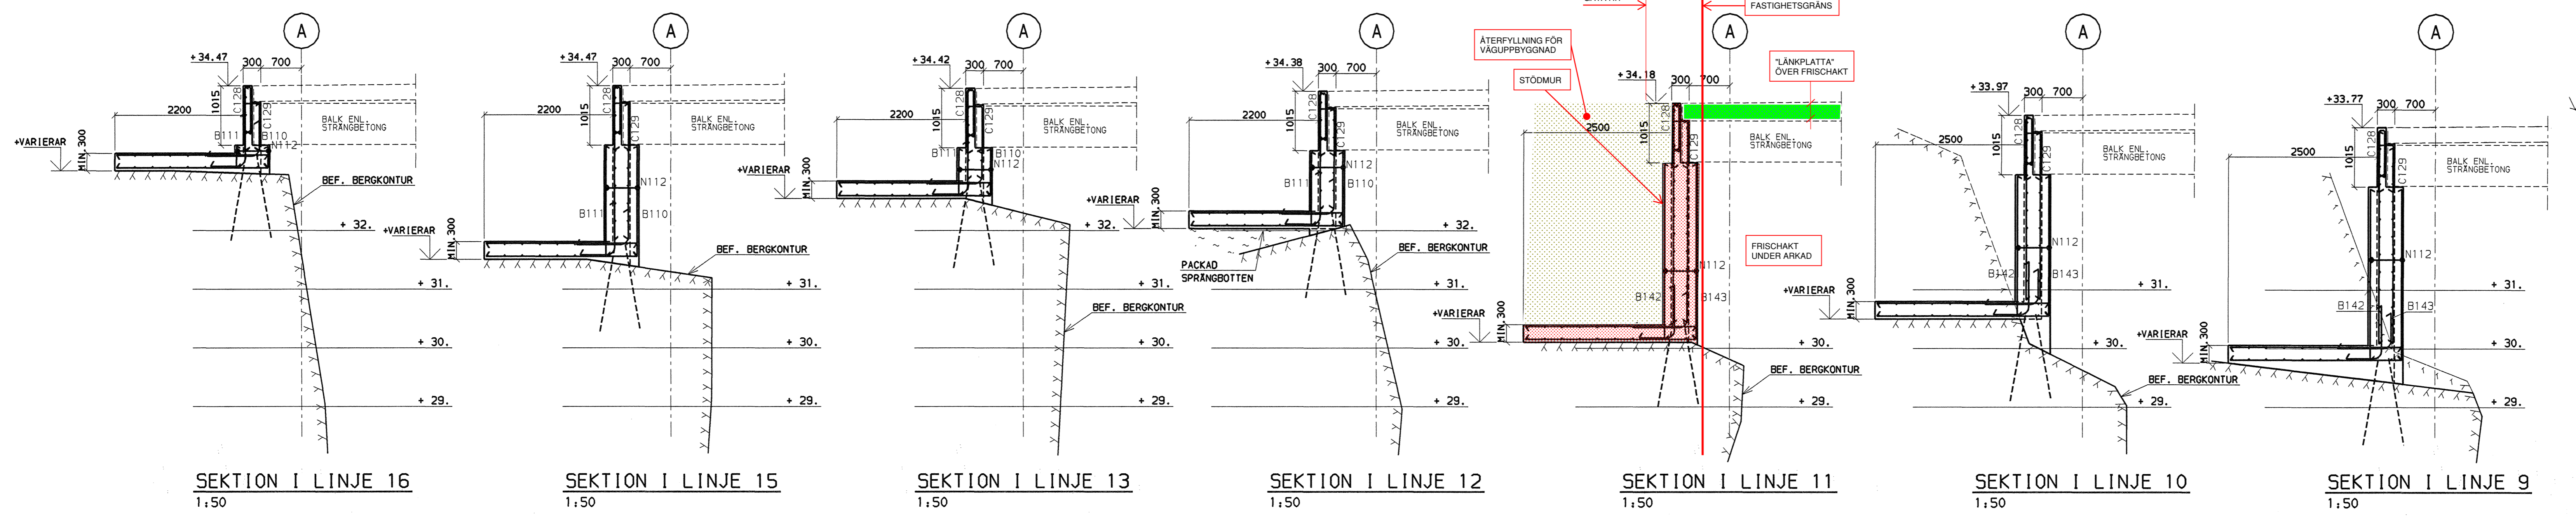

SEKTION I LINJE 16
1:50

SEKTION I LINJE 15
1:50

SEKTION I LINJE 13
1:50

SEKTION I LINJE 12
1:50

SEKTION I LINJE 11
1:50

SEKTION I LINJE 10
1:50

SEKTION I LINJE 9
1:50


FÖRKLARINGAR

ALLA MÅTT ANGES MM
SE RITNING 32.22.430

FÖRESKRIFTER

HÄNVISNINGAR

ALLMÄNNA ANVISNINGAR SE 33.01.000
TILLHÖRANDE ARMERINGSFÖRTECKNING AF.32.432

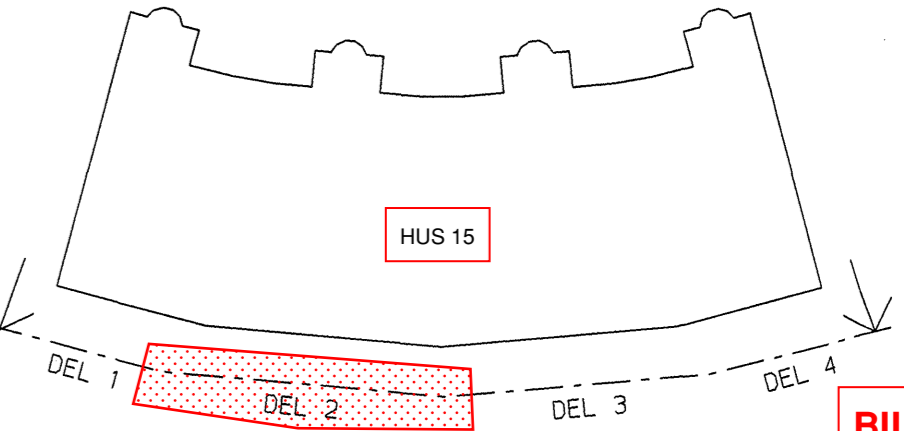

BILAGA X TILL
FASTIGHETSByGGNADSDOKUMENT
2015-03-13
MATK, SWECO

RELATIONSHANDLING
1998 05 11


ARCONA
Projekt AB
Box 1110, 131 26 NACKA STRAND 08-6012100

REV. ANT. REV. AYSER SIGN. DATUM
NACKASTRAND


NTRENS arkitektkontor ab Ferkens gränd 3
Box 1250, 111 82 STOCKHOLM 08-6984300
Arcona Project AB Cylländervägen 20
Box 1110, 131 26 NACKA STRAND 08-6012100
ENERGO AB Cylländervägen 18
Box 1130, 131 26 NACKA STRAND 08-6019200
ZEW Bygg & Anläggning AB Pyramidvägen 2b
Box 1468, 171 28 SÖLNA 08-7345500

HUS 15
STÖDMUR I LINJE A, DEL 2
PLAN OCH ELEVATION
MÅTT OCH ARMERING
SKALA 1:50 ORIGINALFORMAT: A1F
2519010 32.22.432


PLOTTER: 1998-05-13 13:15:33 BVT: lptpc
PLOTTID: 1998-05-13 13:17:03 BVT: lptpc
FRÅN: oas/mad-2519010/cbmk/s.k32.432
TILL: oas/mad-2519010/cbmk/s.k32.432

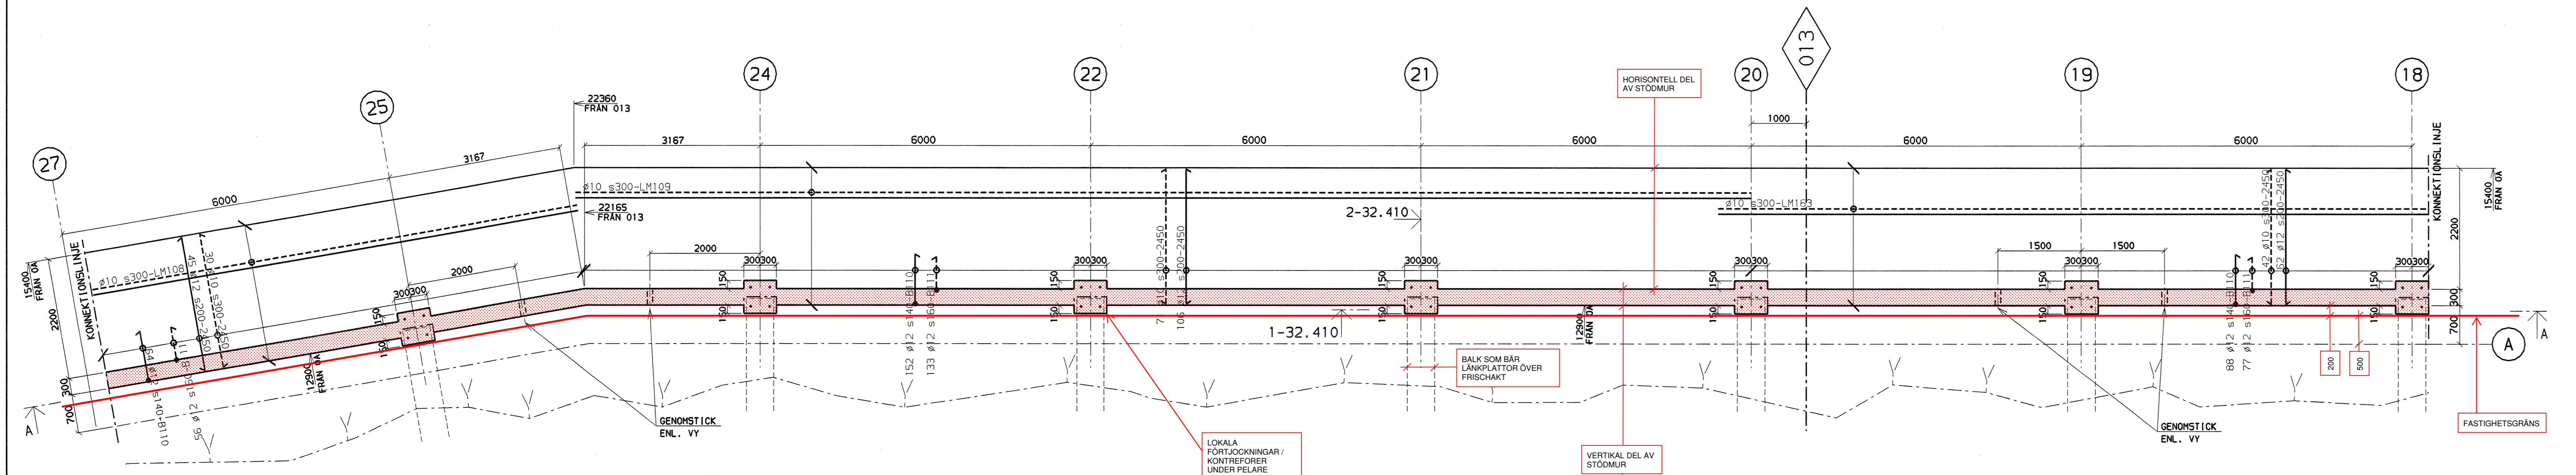

DELPLAN STÖDMUR, DEL 3
1:50

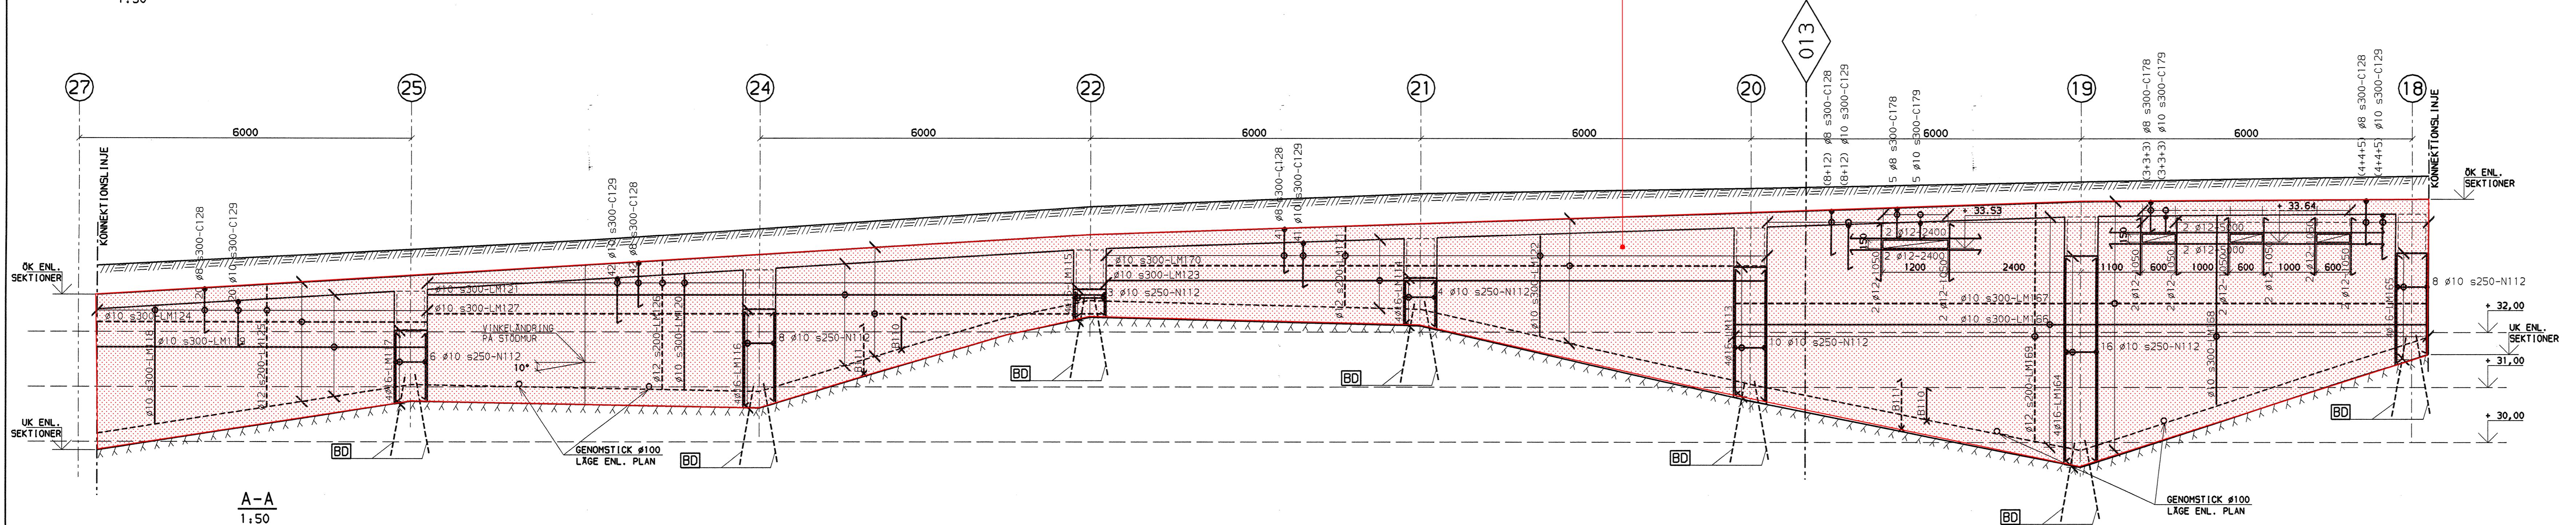

A-A
1:50

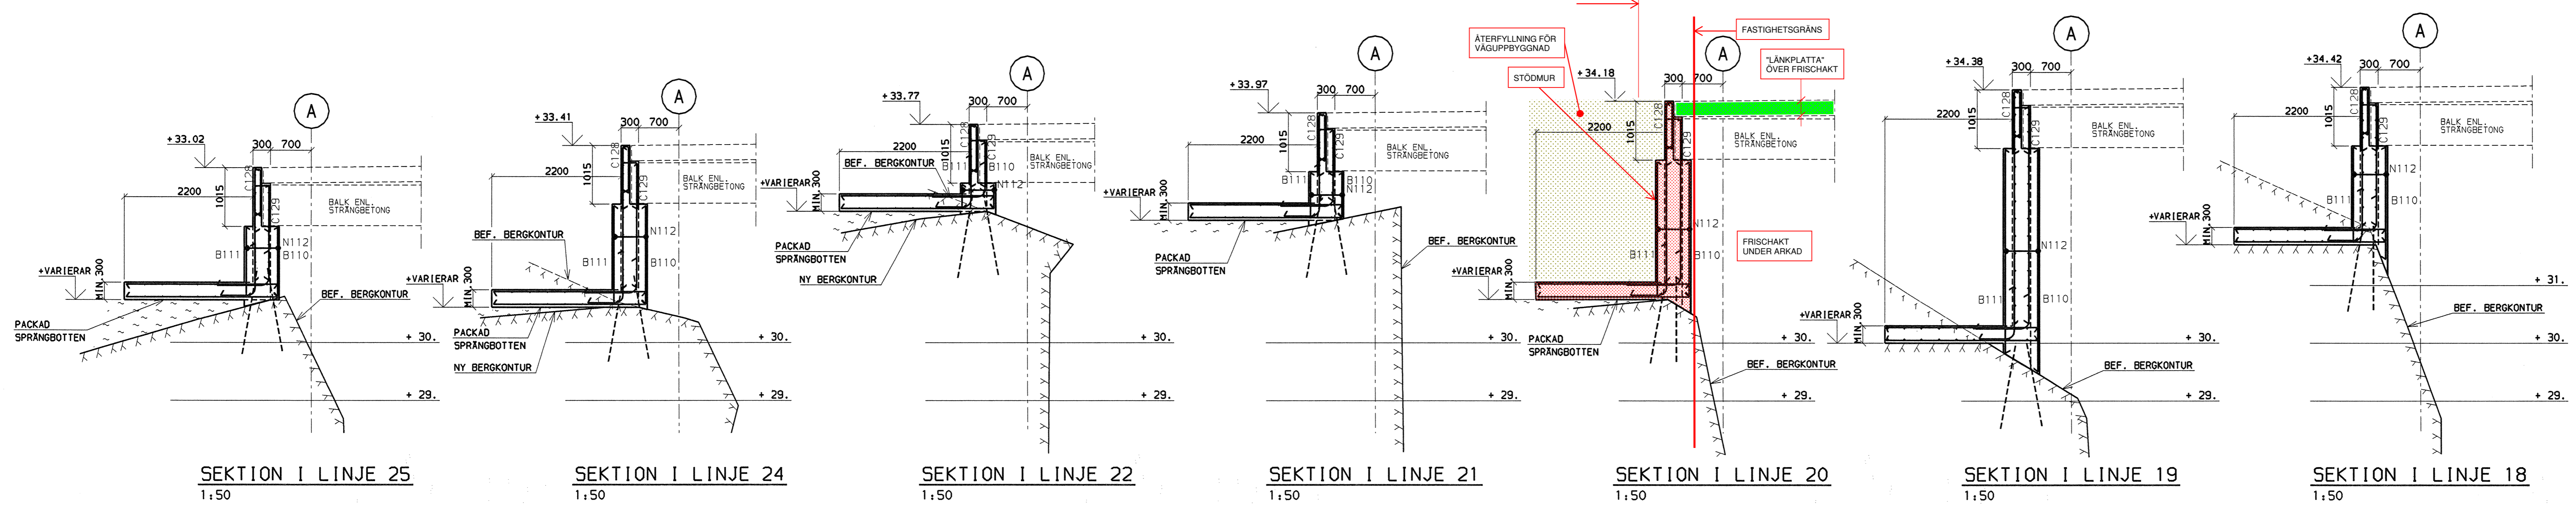

SEKTION I LINJE 25
1:50

SEKTION I LINJE 24
1:50

SEKTION I LINJE 22
1:50

SEKTION I LINJE 21
1:50

SEKTION I LINJE 20
1:50

SEKTION I LINJE 19
1:50

SEKTION I LINJE 18
1:50


FÖRKLARINGAR

ALLA MÅTT ANGES MM
 SE RITNING 32.22.410
 MÅTT TILL SYSTEMLINJER ENL. A-RITNING A00.02.002.

FÖRESKRIFTER

HÄNVISNINGAR

ALLMÄNNA ANVISNINGAR SE 33.01.000
 TILLHÖRANDE ARMERINGSFÖRTECKNING, AF.32.431

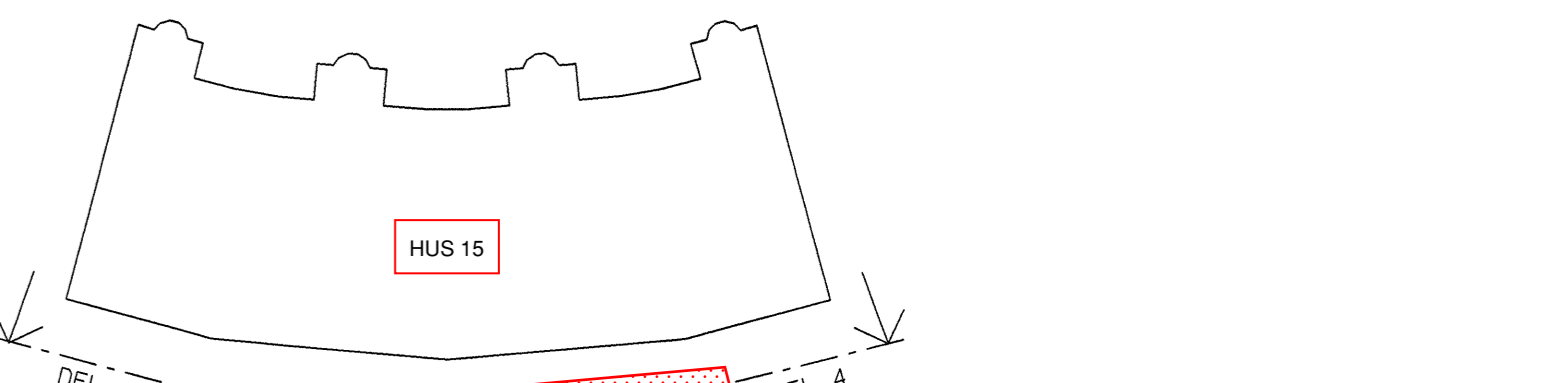

BILAGA X TILL
 FASTIGHETSBILDNINGSDOKUMENT
 2015-03-13
 MATK, SWECO

RELATIONSHANDLING

1998 05 11

Projekt Ad Cylindervägen 20 Box 1110, 131 26 NACKA STRAND 08-6012100		HUS 15	
ARNRENS arkitektkontor ab Ferkens gränd 3 Box 1250, 111 82 STOCKHOLM 08-6984300		STÖDMUR I LINJE A, DEL 3 PLAN OCH ELEVATION MÅTT OCH ARMERING	
ARCONA Project Ab Cylindervägen 20 Box 1110, 131 26 NACKA STRAND 08-6012100		SKALA 1:50 ORIGINALFORMAT, A1F	
VIENERO AB Cylindervägen 18 Box 1130, 131 26 NACKA STRAND 08-6019200		RITNINGSRUMMER 32.22.431	


FÖRKLARINGAR

ALLA MÅTT ANGES MM

BERGDUBB, 4 ST. #25 K5500ST SOM FÖRANKRAS TILL FAST BERG OCH INJEKTERAS MED CEMENTBRUK. PLACERAS VID VARJE SYSTEMLINJE. FÖRANKRINGSLÅNGD 1000 MM I BERG OCH 400 MM I BETONG.

BERGDUBB SKALL LINDAS MED DENSORBANDA ELLER LIKVÄRDIG, MELLAN ÖVERGÅNG BERG OCH BETONGKONSTRUKTION PÅ EN LÅNGD AV HINST 400 MM.

FÖRESKRIFTER

HÄNVISSNINGAR



ALLMÄNNA ANVISNINGAR SE AF. 33.01.000

TILLHÖRANDE ARM.FÖRT. : AF. 32.434


BILAGA X TILL FASTIGHETSBILDNINGSDOKUMENT 2015-03-13 MATK, SWECO

RELATIONSHANDLING


1998 05 11	REV. ANT.	REV. AVSER	SIGN.	DATUM
ARCONA				
Projekt AB Box 1110, 131 26 NACKA STRAND 08-6012100				
NYRENS arkitektkontor ab Ferkens gränd 3 Box 1250, 111 82 STOCKHOLM 08-6984300				
Arcona Project AB Box 1110, 131 26 NACKA STRAND 08-6012100				
ENERGO AB Box 1130, 131 26 NACKA STRAND 08-6019200				
BEK Bygg & Anläggning AB Box 1468, 171 28 SÖDERÅS 08-7345500				
RITAD TJN	KONTR./MÅTL. TJN	GRANSKAD		
STOCKHOLM 1998 05 06				
HUS 18				
STÖDMUR I LINJE 1-3500				
PLAN OCH ELEVATIONER				
MATT OCH ARMERING				
SKALA 1:50				
ORIGINALFORMAT: A1F				
2519010				
32.22.434				

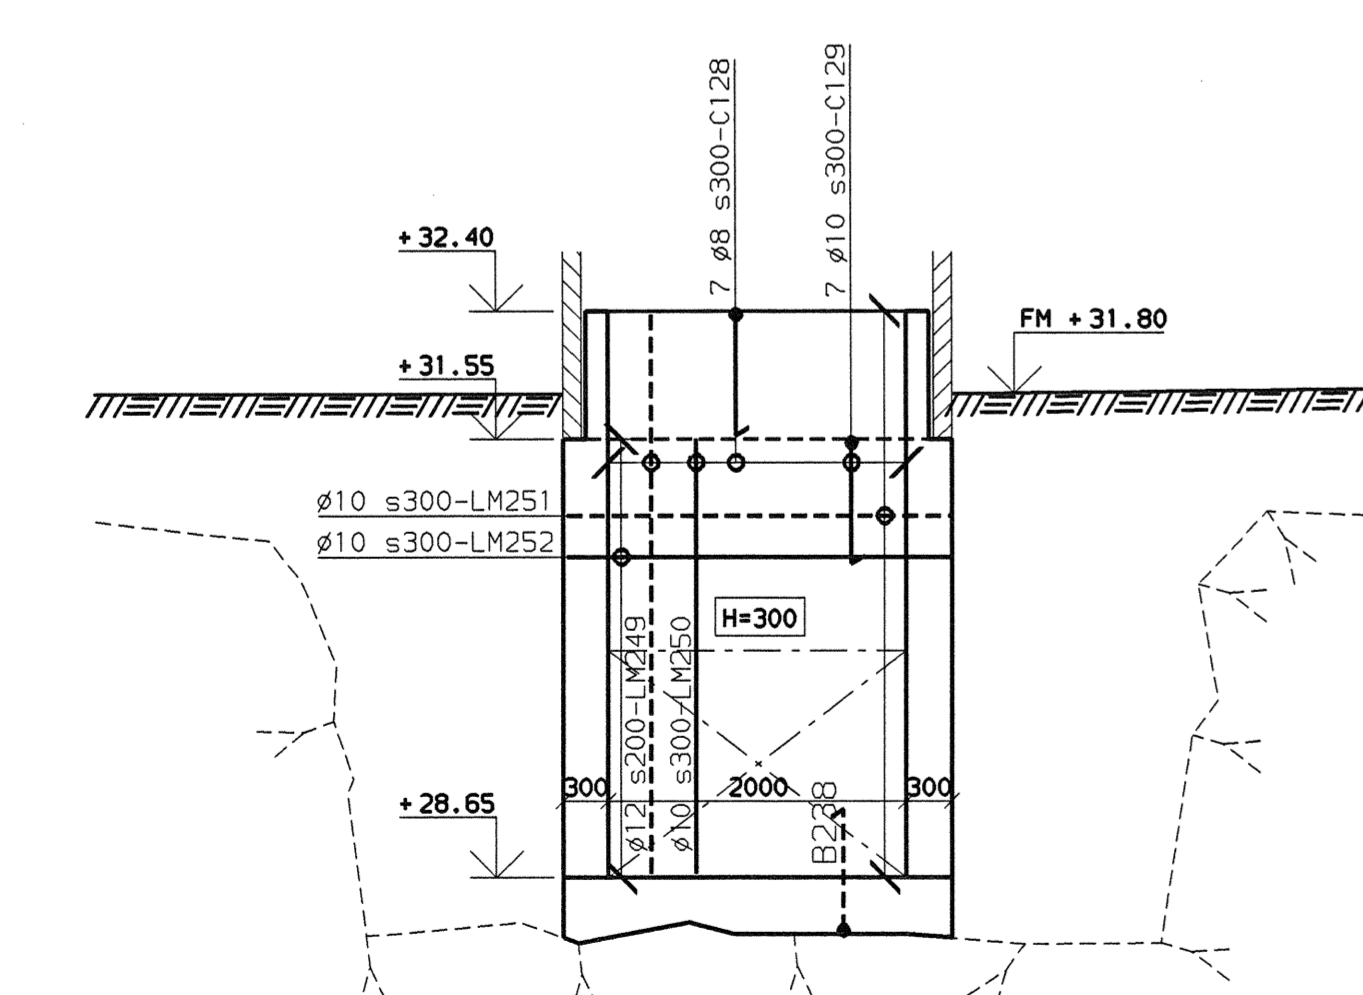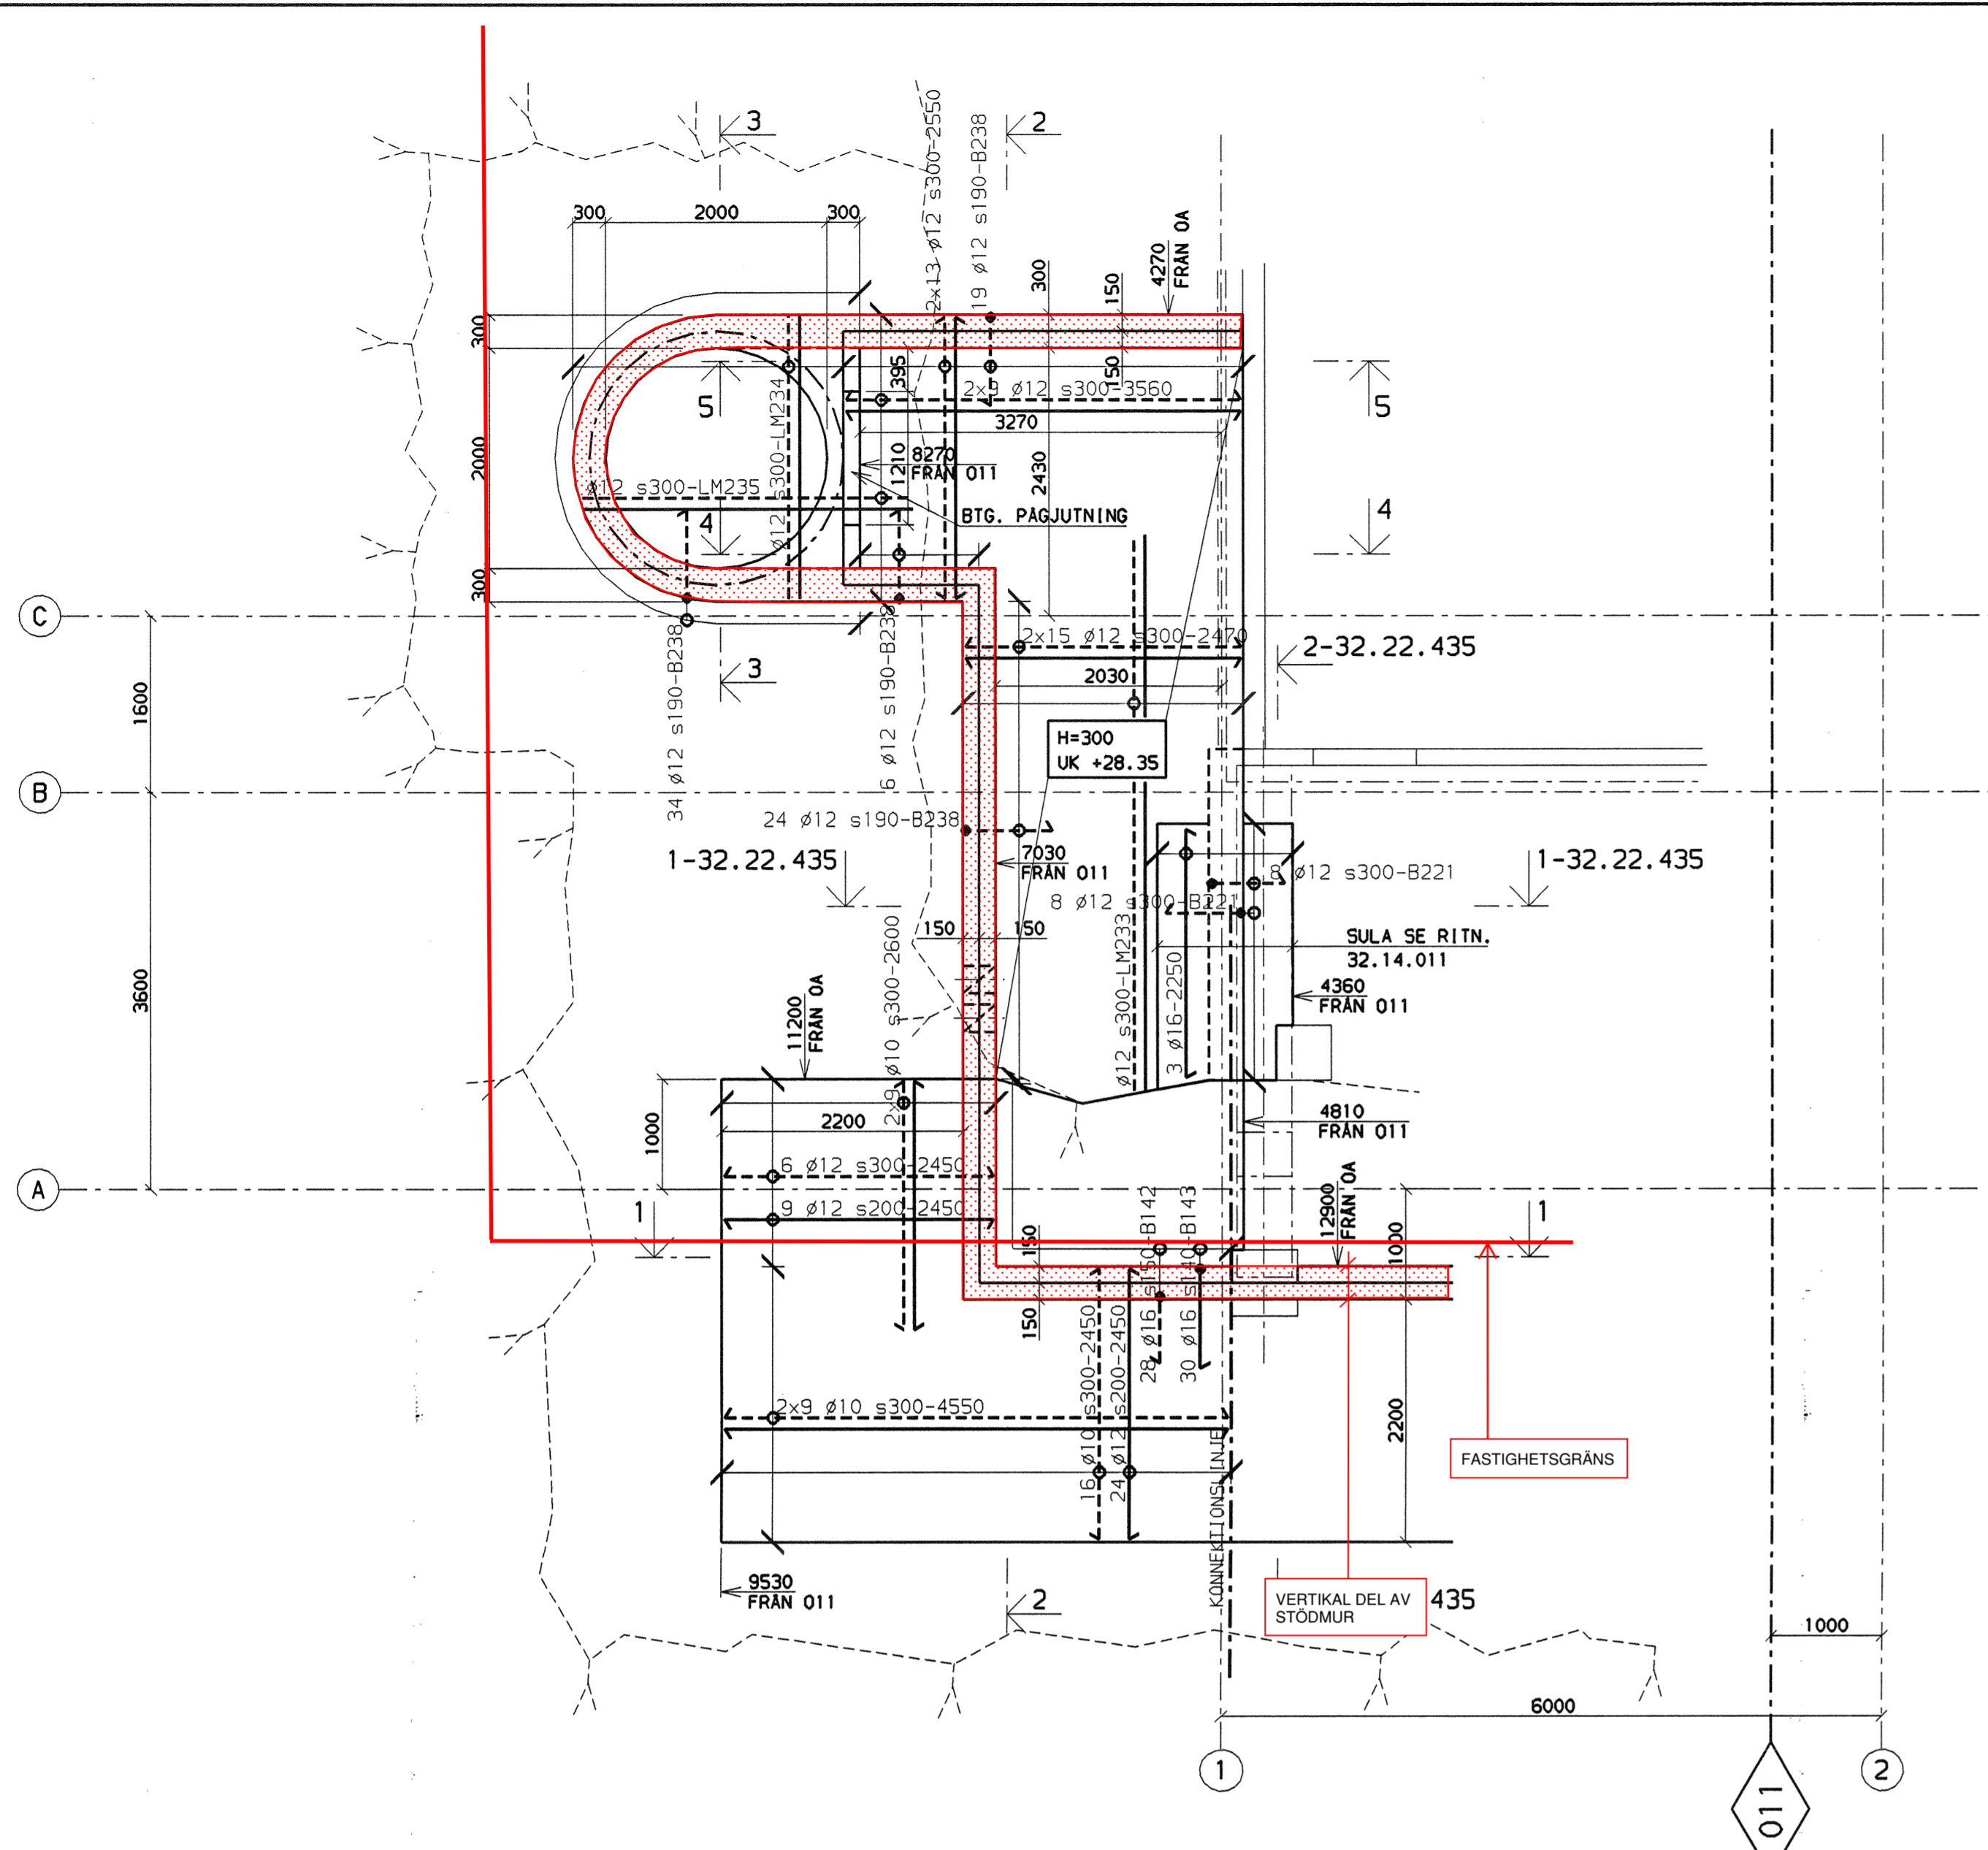


3.
1:50

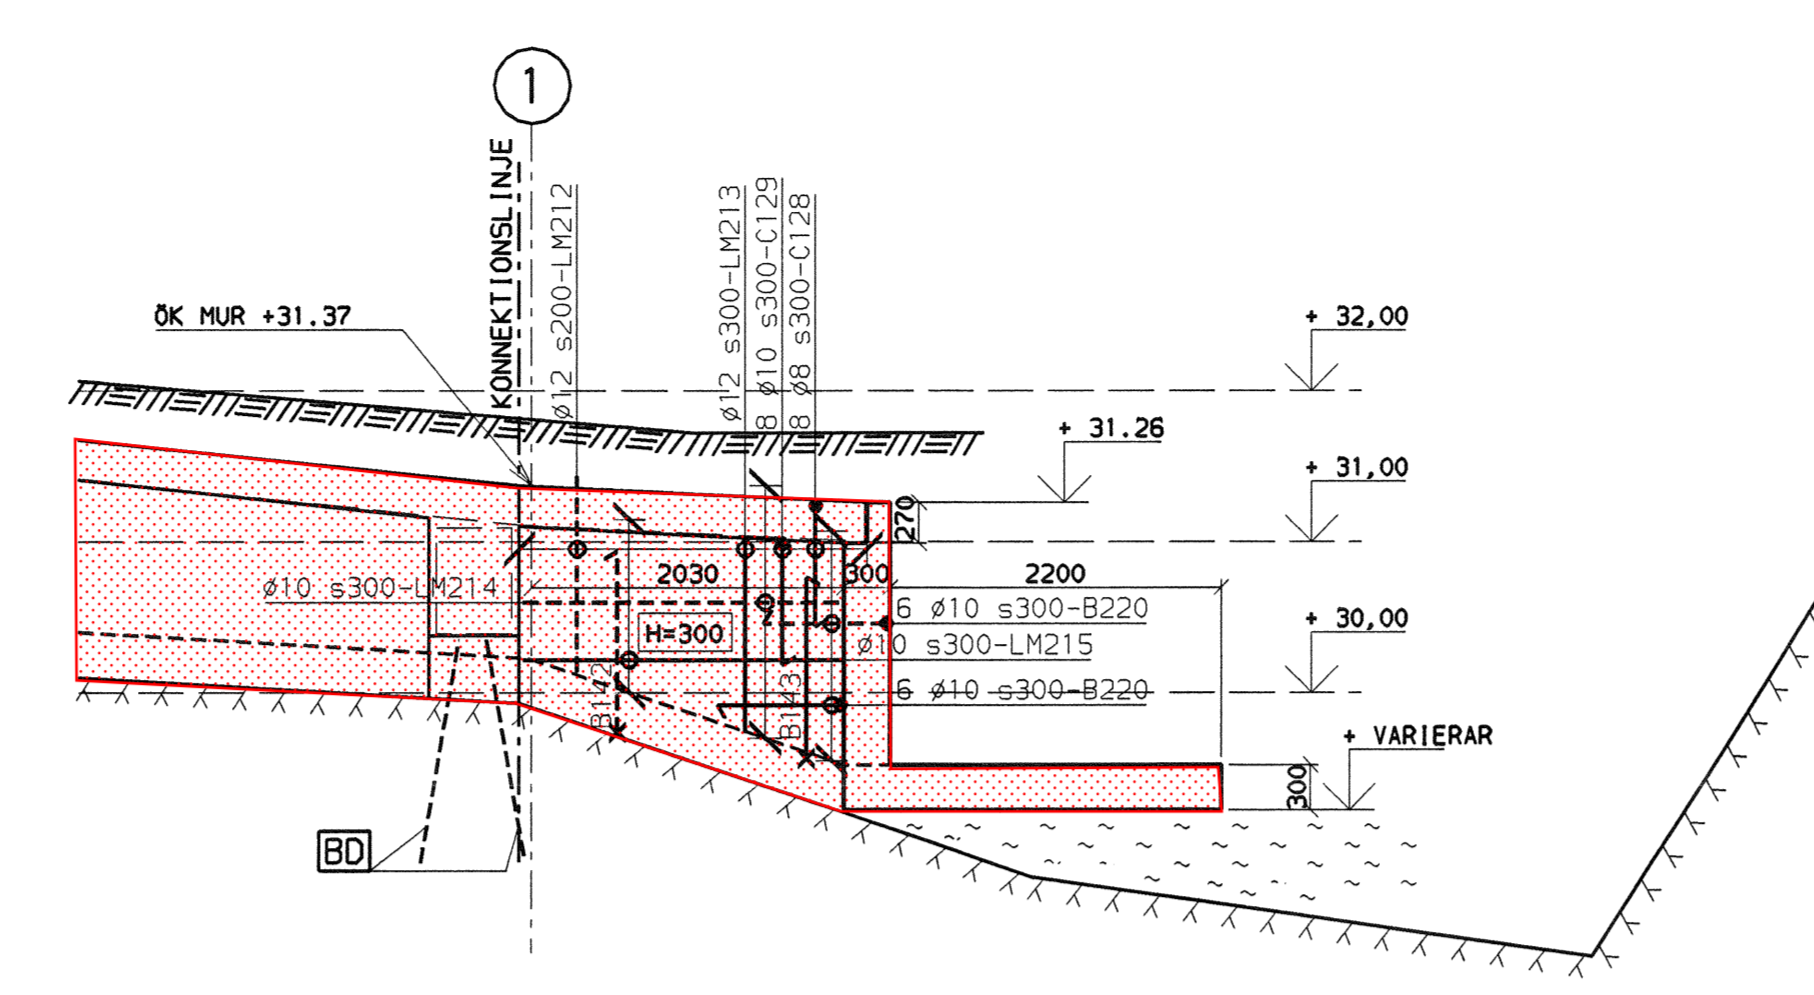


1.
1:50

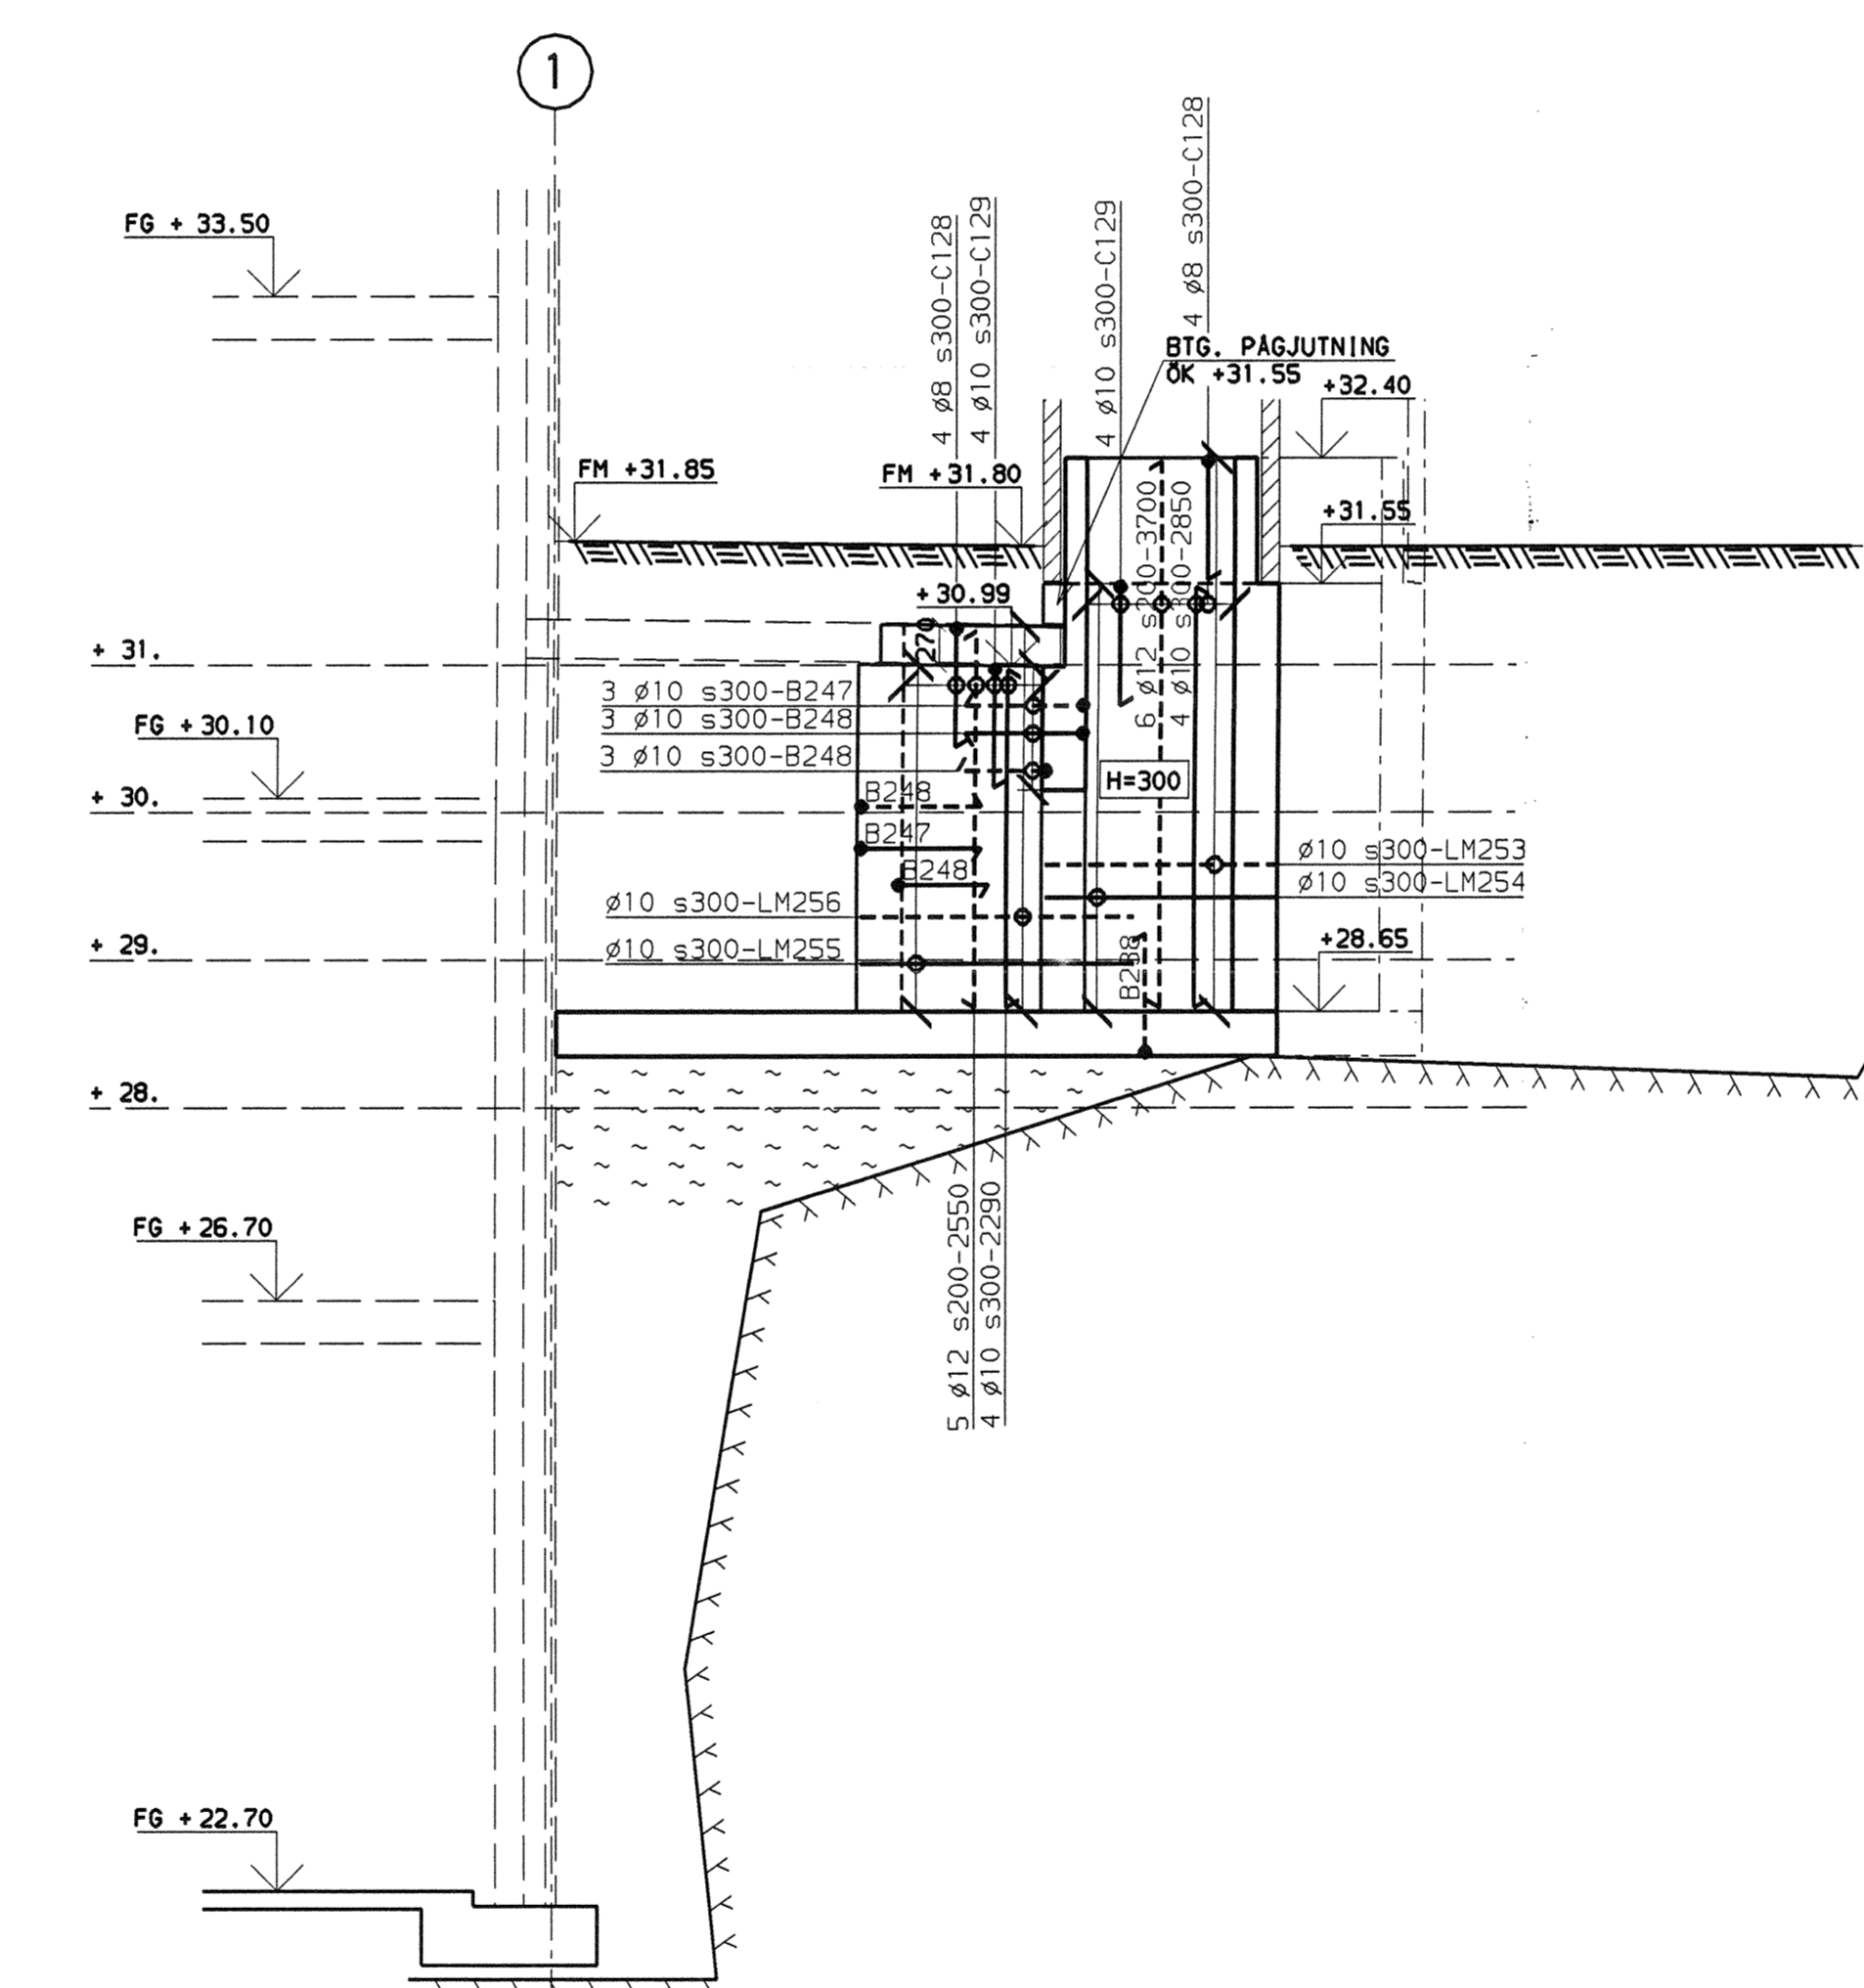


4.
1:50

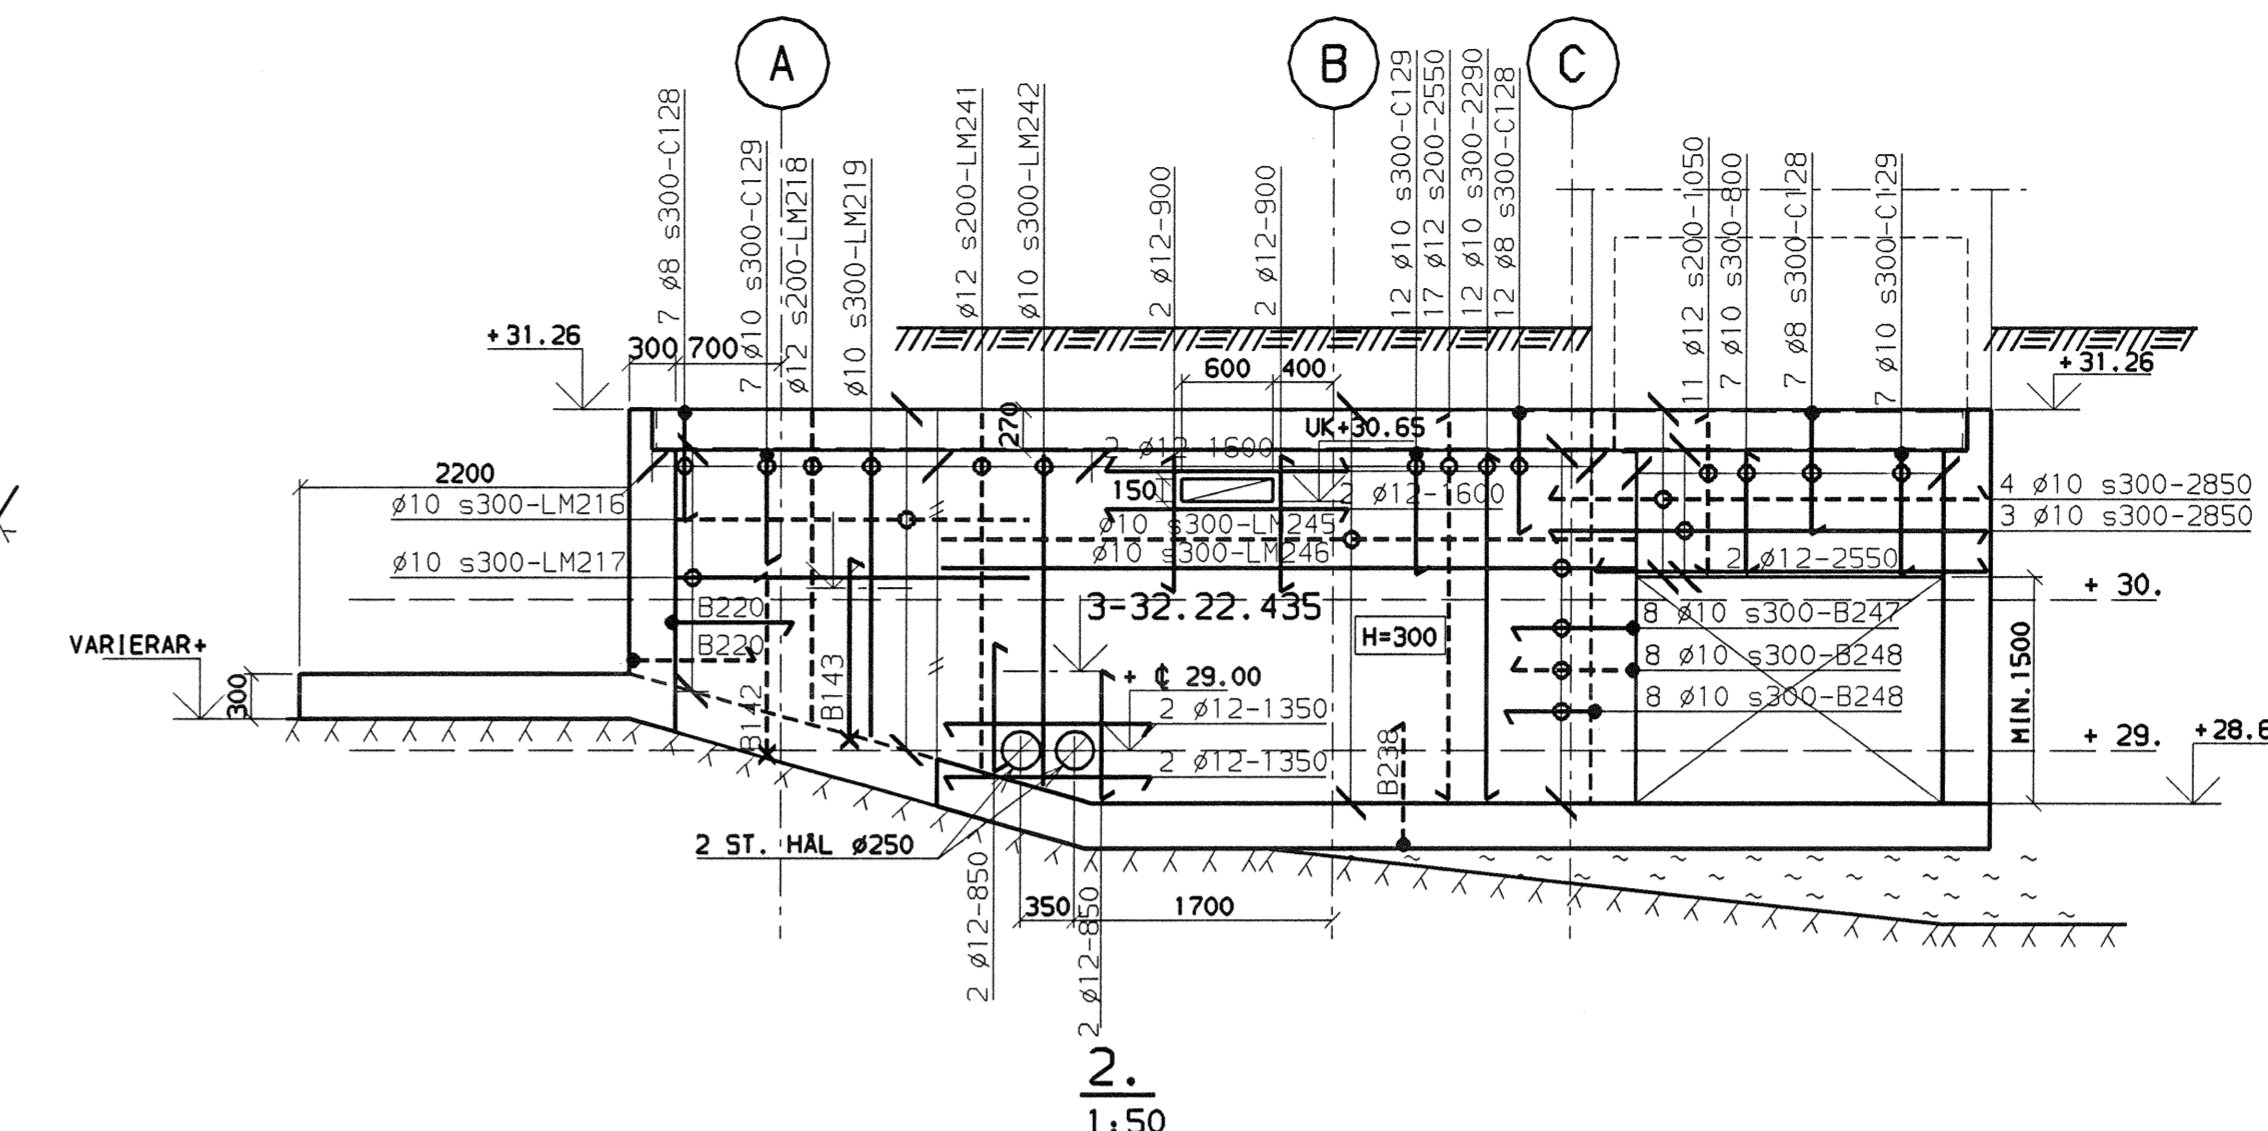

2.
1:50

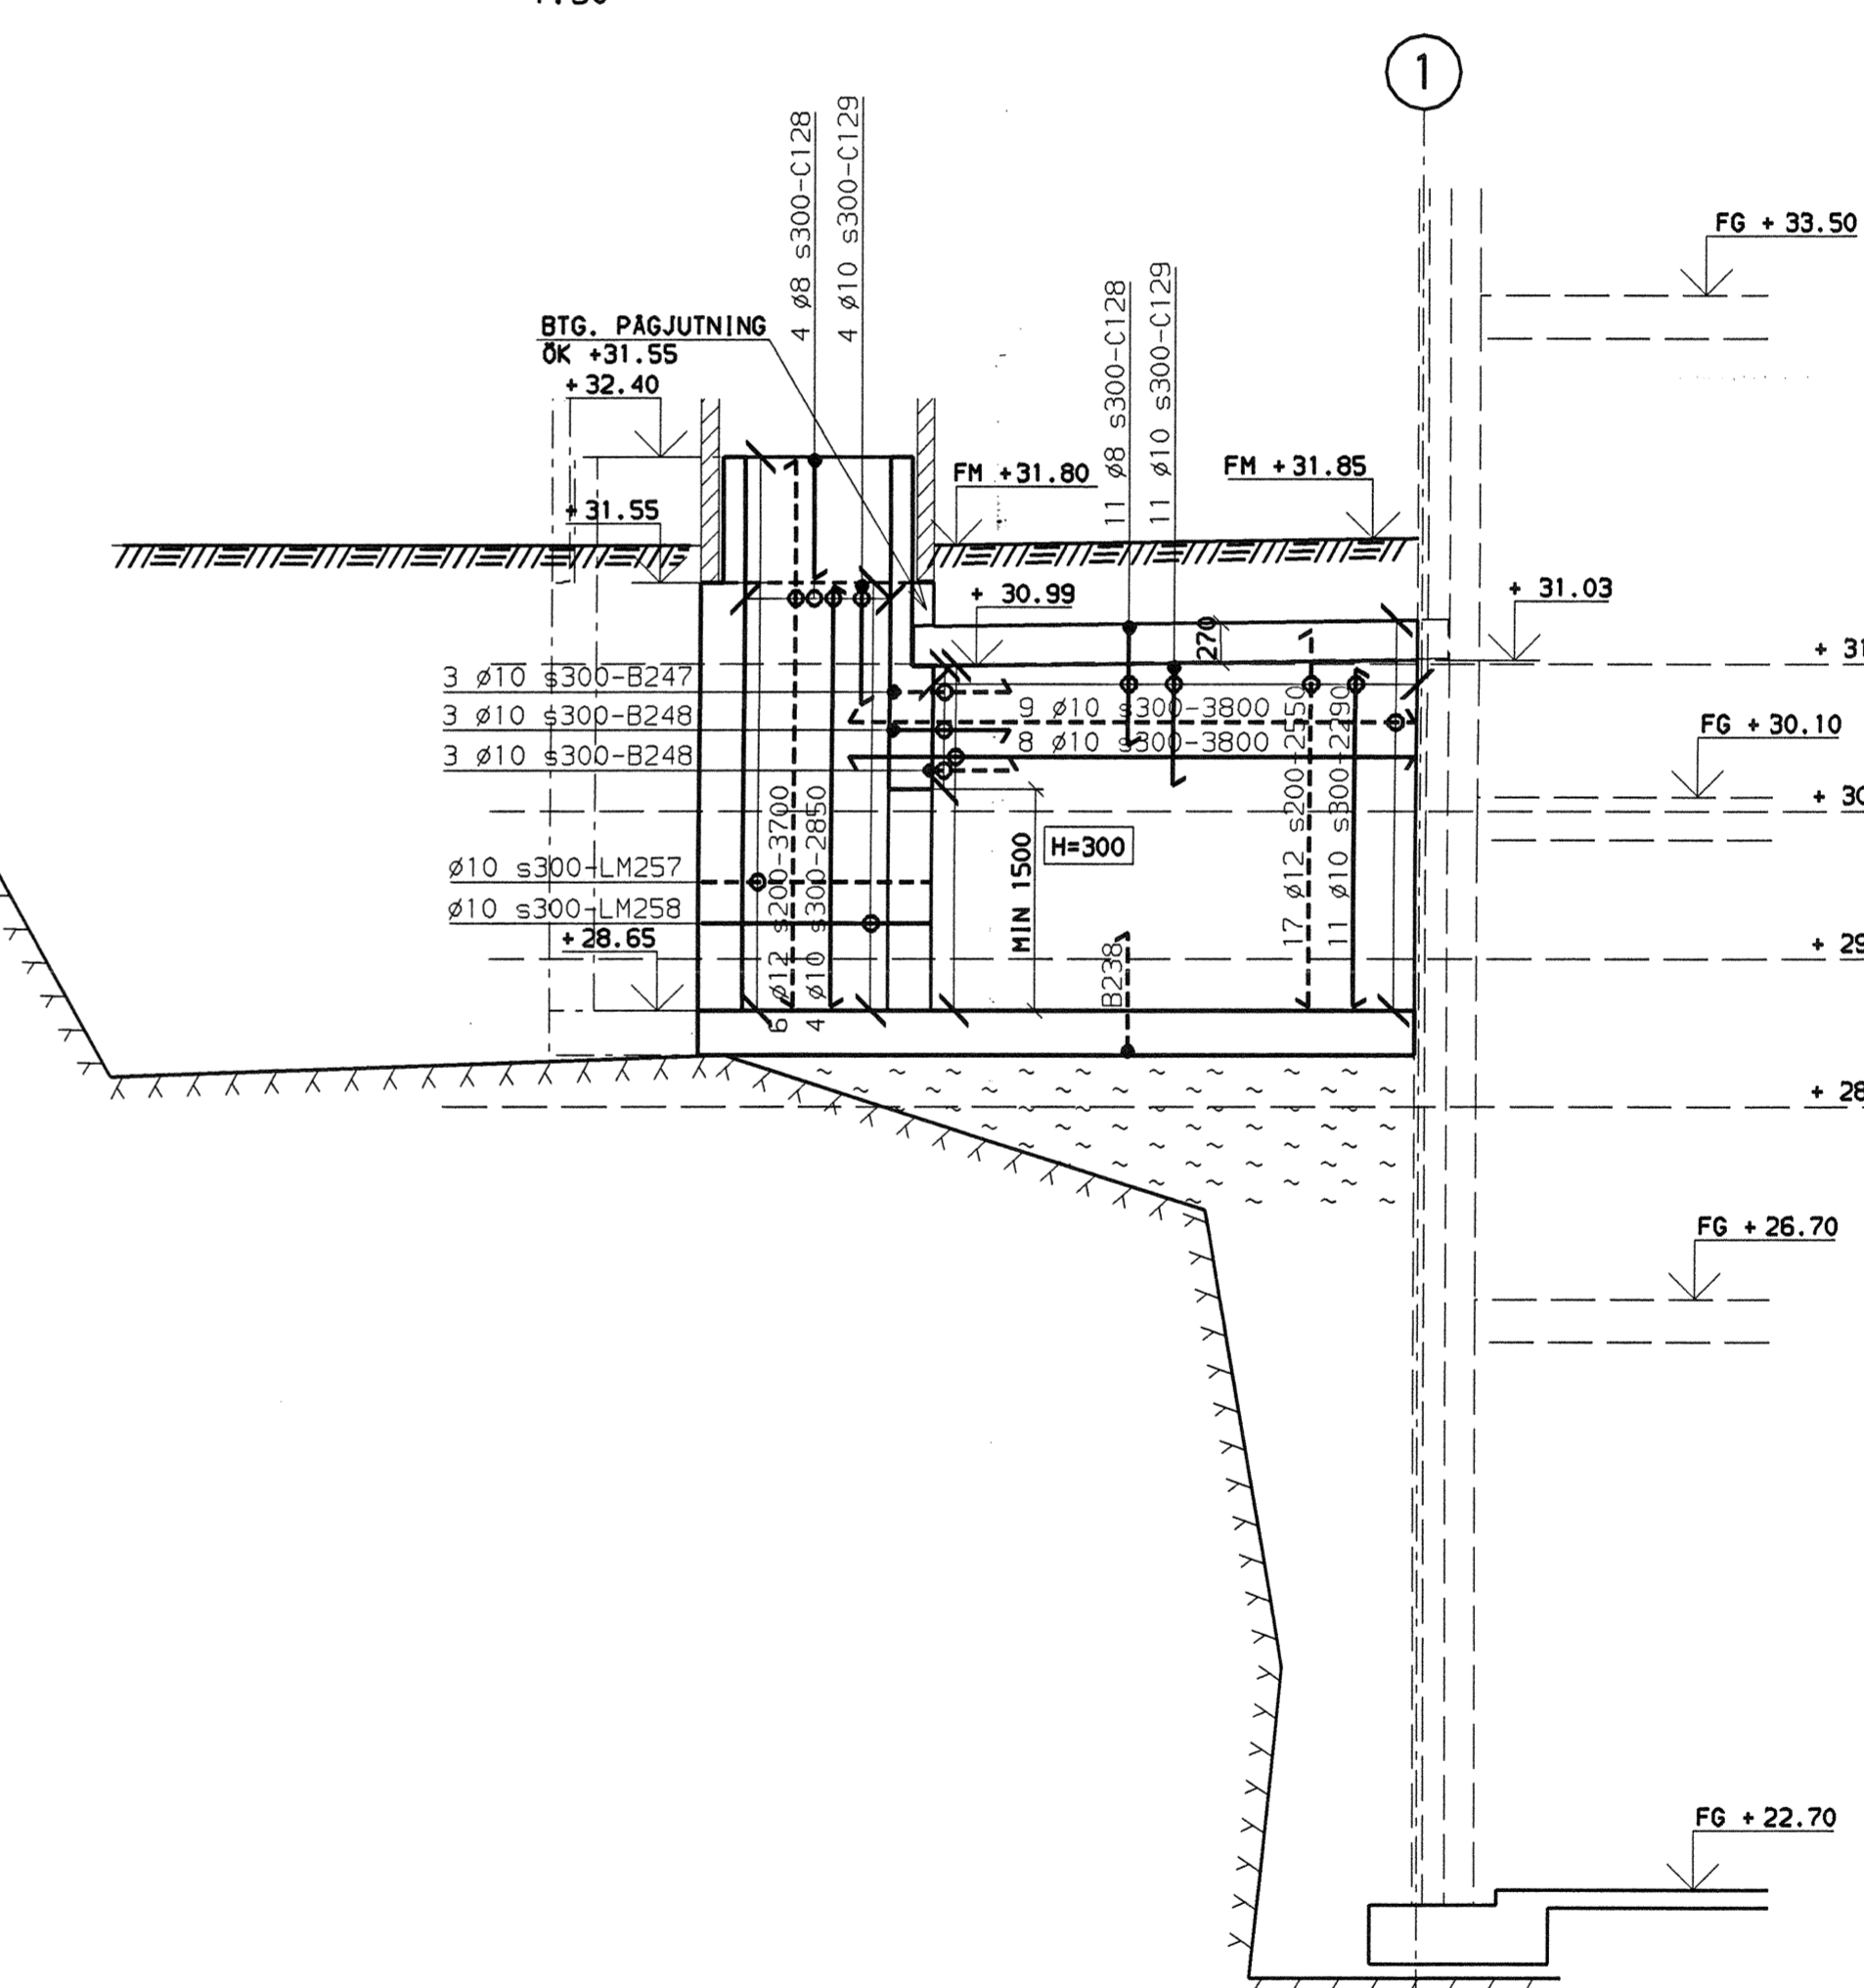

5.
1:50

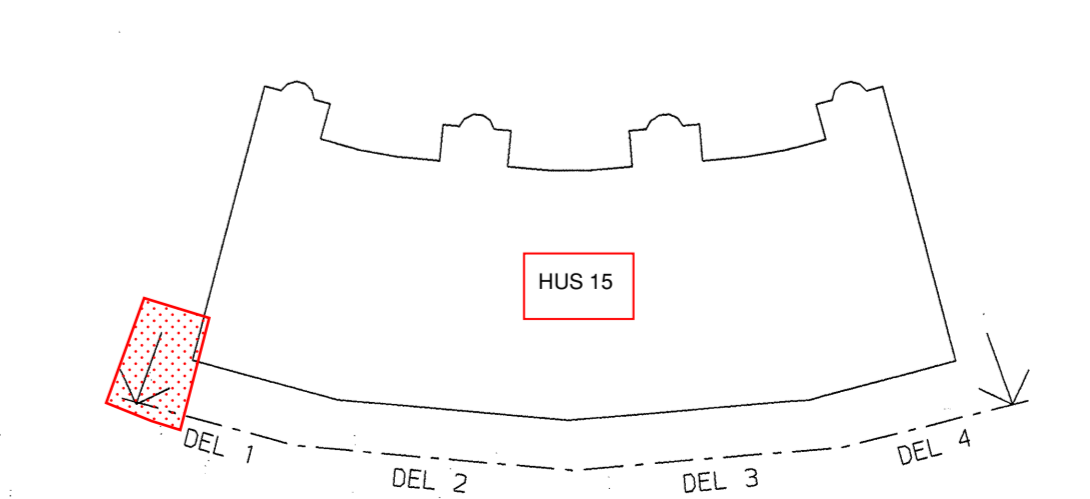

P:\OTIER_1998-05-13_1312_45_BV_lp1pc FROM: r052\med_2519010\cbank\r052\med_2519010\cbank\s.432.434
 10.08.2015 11:13:03.03 01 18186