















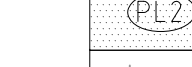



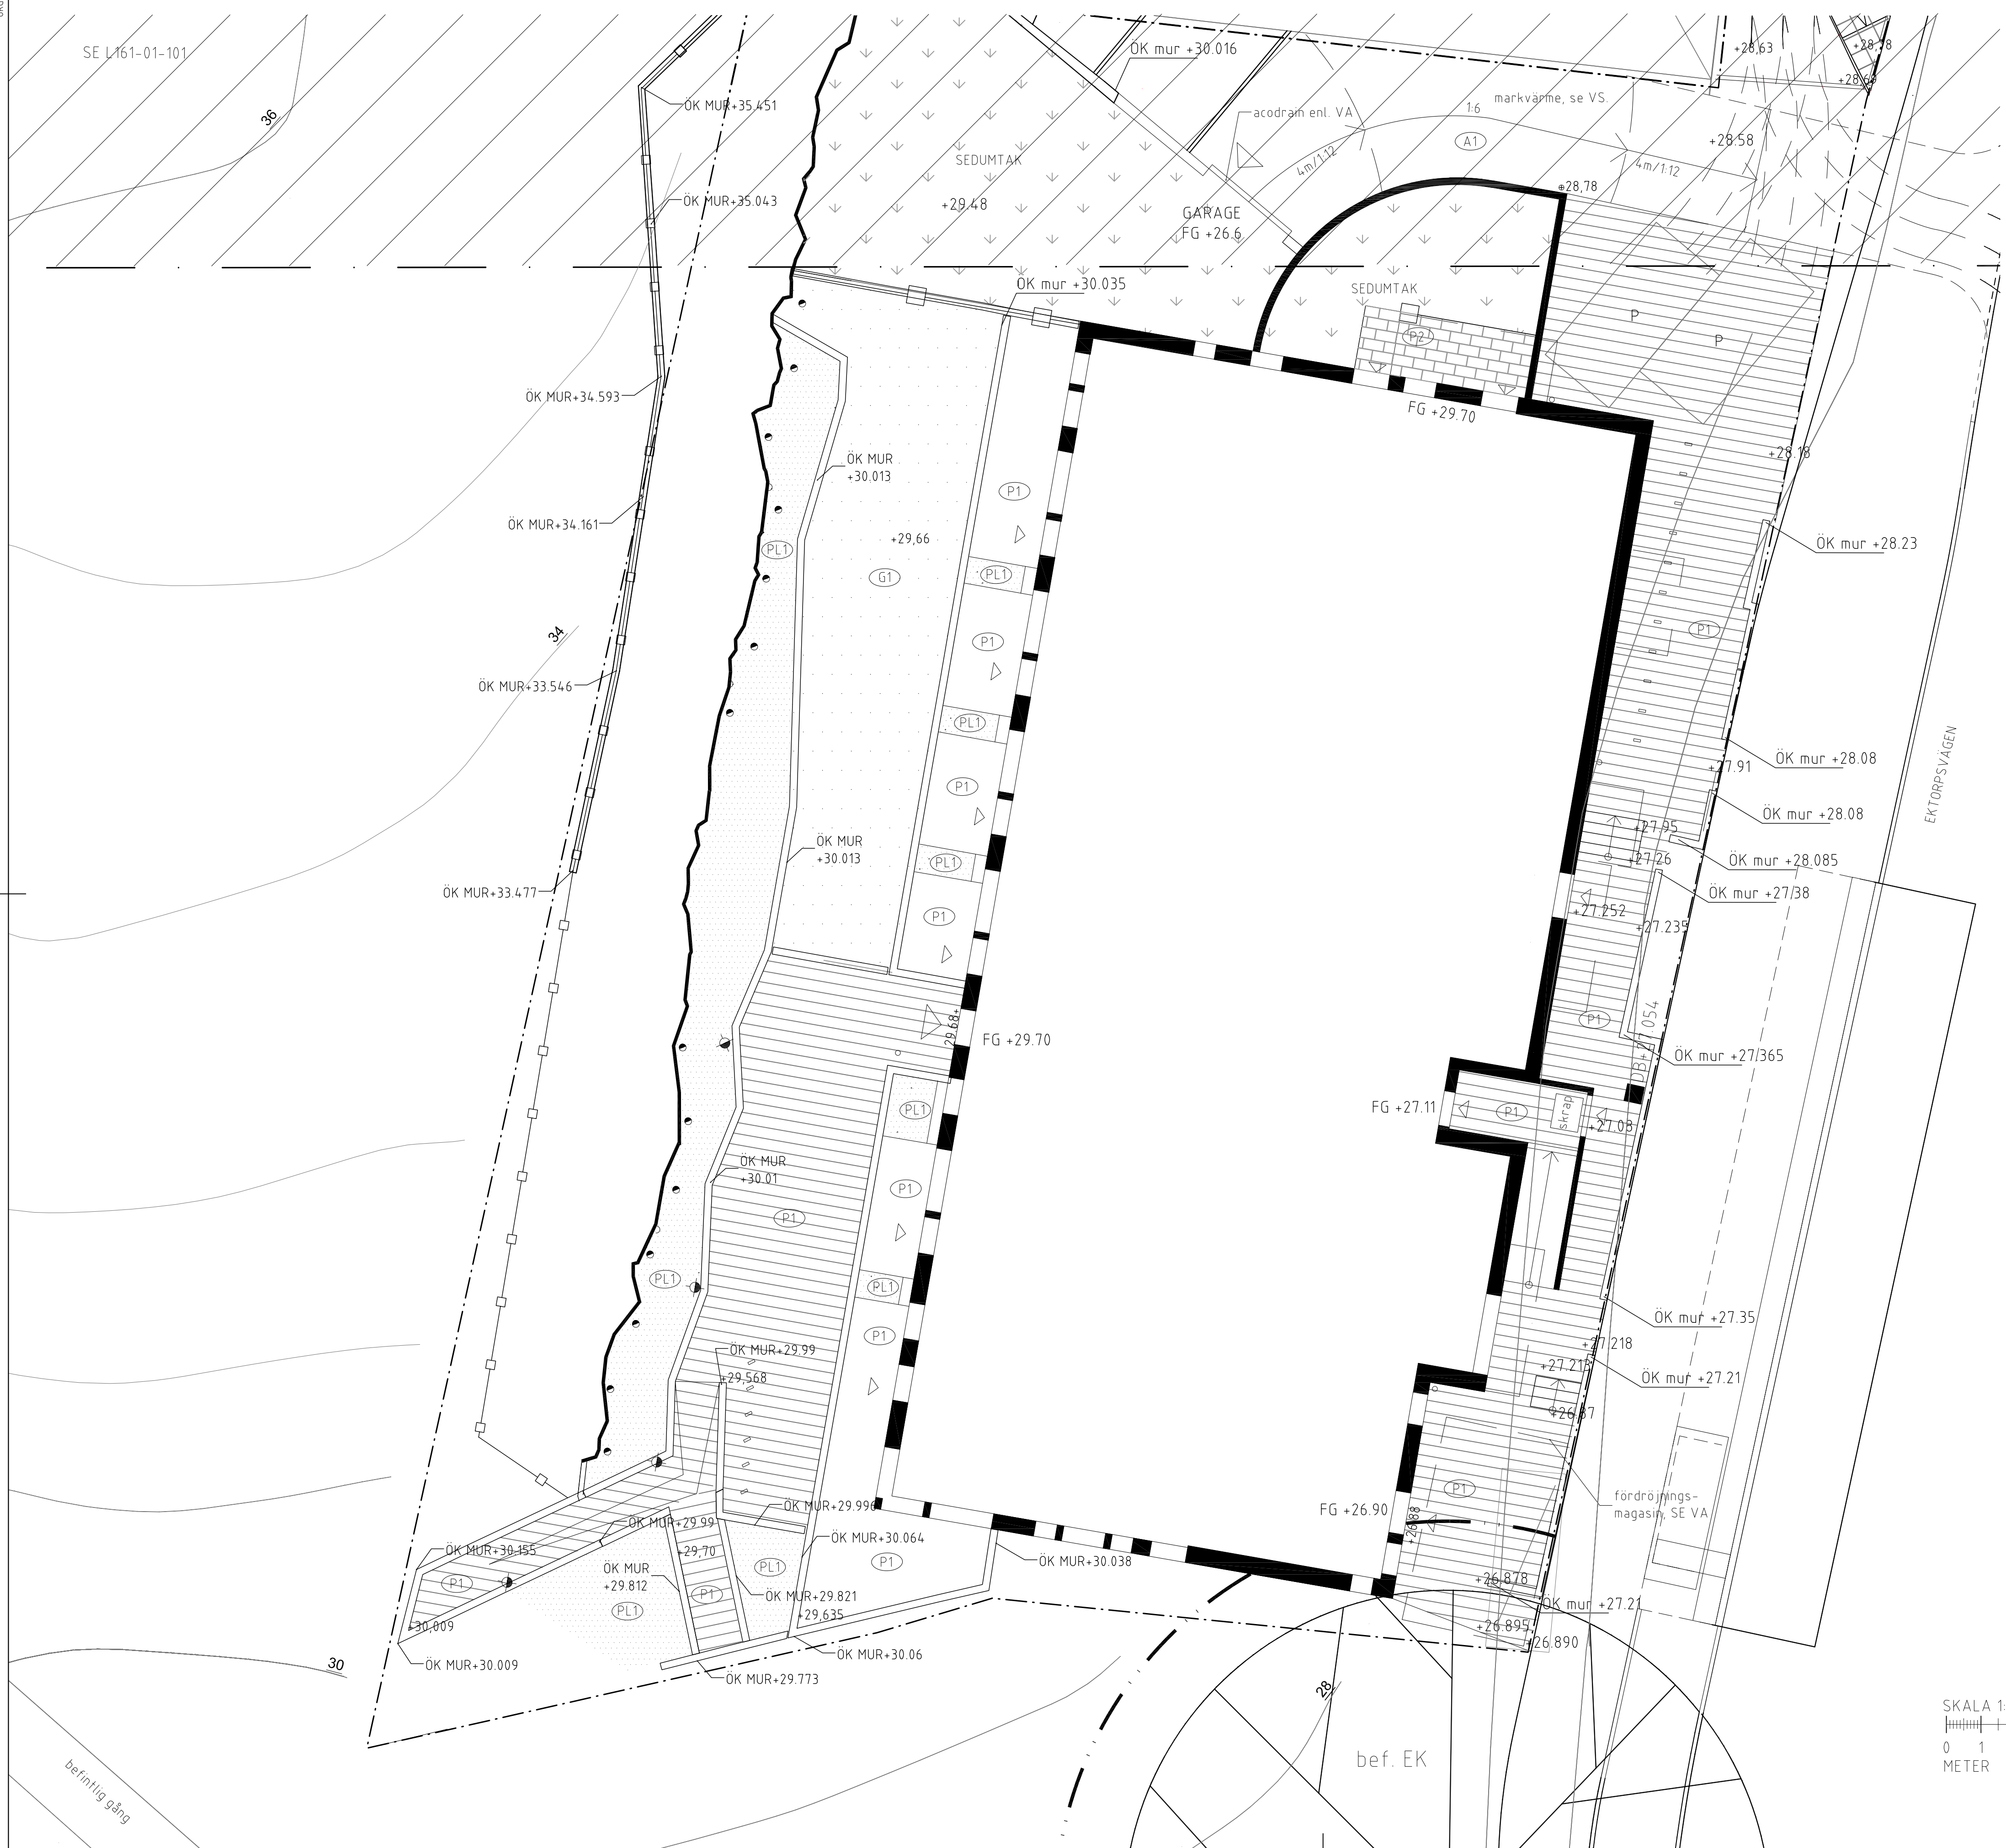
Lidingö Mätteknik		Tänkt mur, placering i plan	
2018-04-24		Sweref 991800, RH2000	
RITAD AV KONSTRUERAD AV Ronnie Ohlin 200180423 Lidingö	ARB.NR.	SKALA 1:150	HOJDSKALA RITNINGSNUMMER Bilaga 1
			REV

FÖRKLARINGAR

-  FASTIGHETSGRÄNS
-  BERGSKÄRNING
-  FASADLINJE MED ENTRÉMARKERING
-  BEGRÄNSNINGSLINJE OVAN MARK
-  +00.00 BEF MARKHÖJD SOM BEHÅLLS
-  +00.00 MARKHÖJD
-  DB+00.00 DAGVATTENBRUNN
-  TRAPPA
-  RÄCKE/STAKET
-  ASFALT
-  MARKPLATTOR
-  GRANITHÅLL
-  BETONGMARKSTEN
-  GRÄS
-  PLANTERING PÅ BJÄLKLAG
-  PLANTERING MED DRÄNERANDE FUNKTION
-  SEDUMTÅK
-  SEDUM PÅ BJÄLKLAG

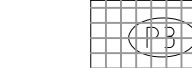ANMÄRKNINGAR






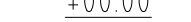
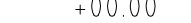
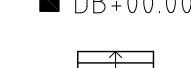

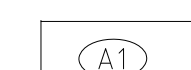
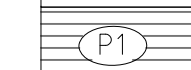




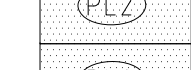


HÖJDSYSTEM: RH2000  
 KOORDINATSYSTEM: SWEREF99 18 00  
 Underlag:  
 Inmätningar från entreprenör.



BET	ANT	ÄNDRINGEN AVSE	DATUM	SIGN
RELATIONSSTATUS				
RELATIONSHANDLING				
<b>BTH BOSTAD</b>				
FASTIGHET OCH PROJEKTNAMN				
SICKLAÖN 202:9, EKTORP				
A	TOTAL Arkitektur & Urbanism AB	TEL 08-44136 00	MAIL info@totalarkitektur.se	
K	Fyrveckenbacken 21, 112 60 Stockholm	TEL	MAIL	
V		TEL	MAIL	
VS		TEL	MAIL	
E		TEL	MAIL	
X	L TOTAL Arkitektur & Urbanism AB	TEL 08-44136 00	MAIL info@totalarkitektur.se	
UPPDRAG NR	4025	RITAD/KONSTRUERAD AV	HANDELAGGARE	
DATUM	2017-06-26	ANSVARIG	AgBe	
RITNINGENS INNEHÅLL				
SICKLAÖN 202:9 NYBYGGNAD BOSTÄDER MARKPLANERINGSPLAN				
SKALA A1/A3	1:100/1:200	RITNINGNUMMER	L16-01-101	BET

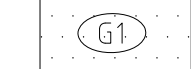


### FÖRKLARINGAR


-  FASTIGHETSGRÄNS
-  BERGSKÄRNING
-  FASADLINJE MED ENTRÉMARKERING
-  BEGRÄNSNINGSLINJE OVAN MARK
-  +00.00 BEF. MARKHÖJD SOM BEHÅLLS
-  DB+00.00 MARKHÖJD
-  DB+00.00 DAGVATTENBRUNN
-  TRAPPA
-  RÄCKE/STAKET
-  A1 ASFALT
-  P1 MARKPLATTOR
-  P2 GRANTHÅLL
-  P3 BETONGMARKSTEN
-  G1 GRÄS
-  PL1 PLANTERING PÅ BJÄLKLAG
-  PL2 PLANTERING
-  PL3 PLANTERING MED DRÄNERANDE FUNKTION
-  SEDUMTAK SEDUM PÅ BJÄLKLAG

### ANMÄRKNINGAR

HÖJDSYSTEM: RH2000  
 KOORDINATSYSTEM: SWEREF99 18 00  
 Underlag:  
 Inmätningar från entreprenör.

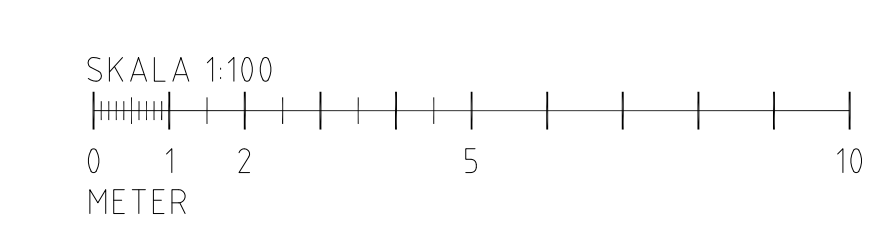


RELATIONS-RITNING		20181018	AB
BET	ANT	ÄNDRINGEN AVSER	DATUM SIGN
RITNINGENS STATUS			
<b>RELATIONSHANDLING</b>			
<b>BTH BOSTAD</b>			
FASTIGHET OCH PROJEKTNAMN			
SICKLAÖN 202:9, EKTORP			
A	TOTAL Arkitektur & Urbansim AB	TEL 08-44136 00	MAIL info@totalarkitektur.se
K	Fyrverkarbacken 21, 112 60 Stockholm	TEL	MAIL
V		TEL	MAIL
VS		TEL	MAIL
E		TEL	MAIL
X	L TOTAL Arkitektur & Urbansim AB	TEL 08-44136 00	MAIL info@totalarkitektur.se
UPPDRAG NR	4025	RITAD/KONSTRUERAD AV	HANDELSGÄRE
DATUM	2017-06-26	ANSVARIG	AgBe
RITNINGENS INNEHÅLL		AnPa	
SICKLAÖN 202:9			
NYBYGGNAD BOSTÄDER			
MARKPLANERINGSPLAN DEL 2			
SKALA A1/A3	RITNINGNUMMER	BET	
1:100/1:200	L16-01-102		


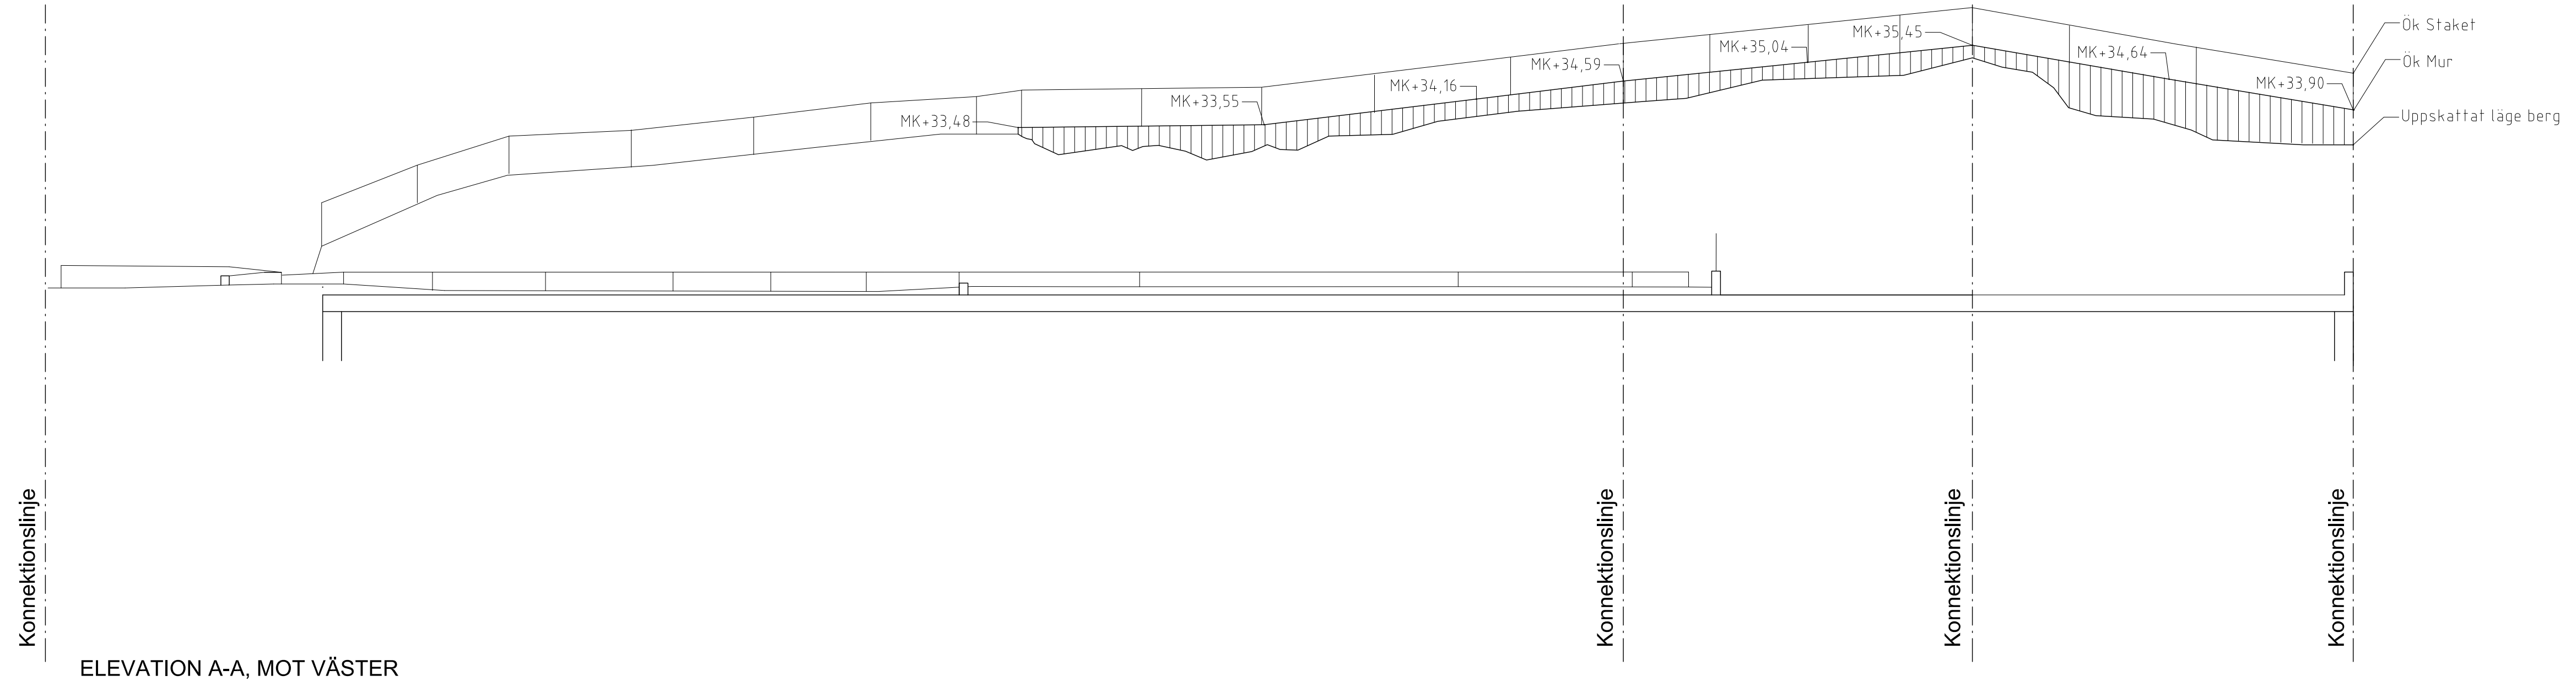


ELEVATION A-A, MOT VÄSTER


OBS! Höjder för berget är uppskattade.

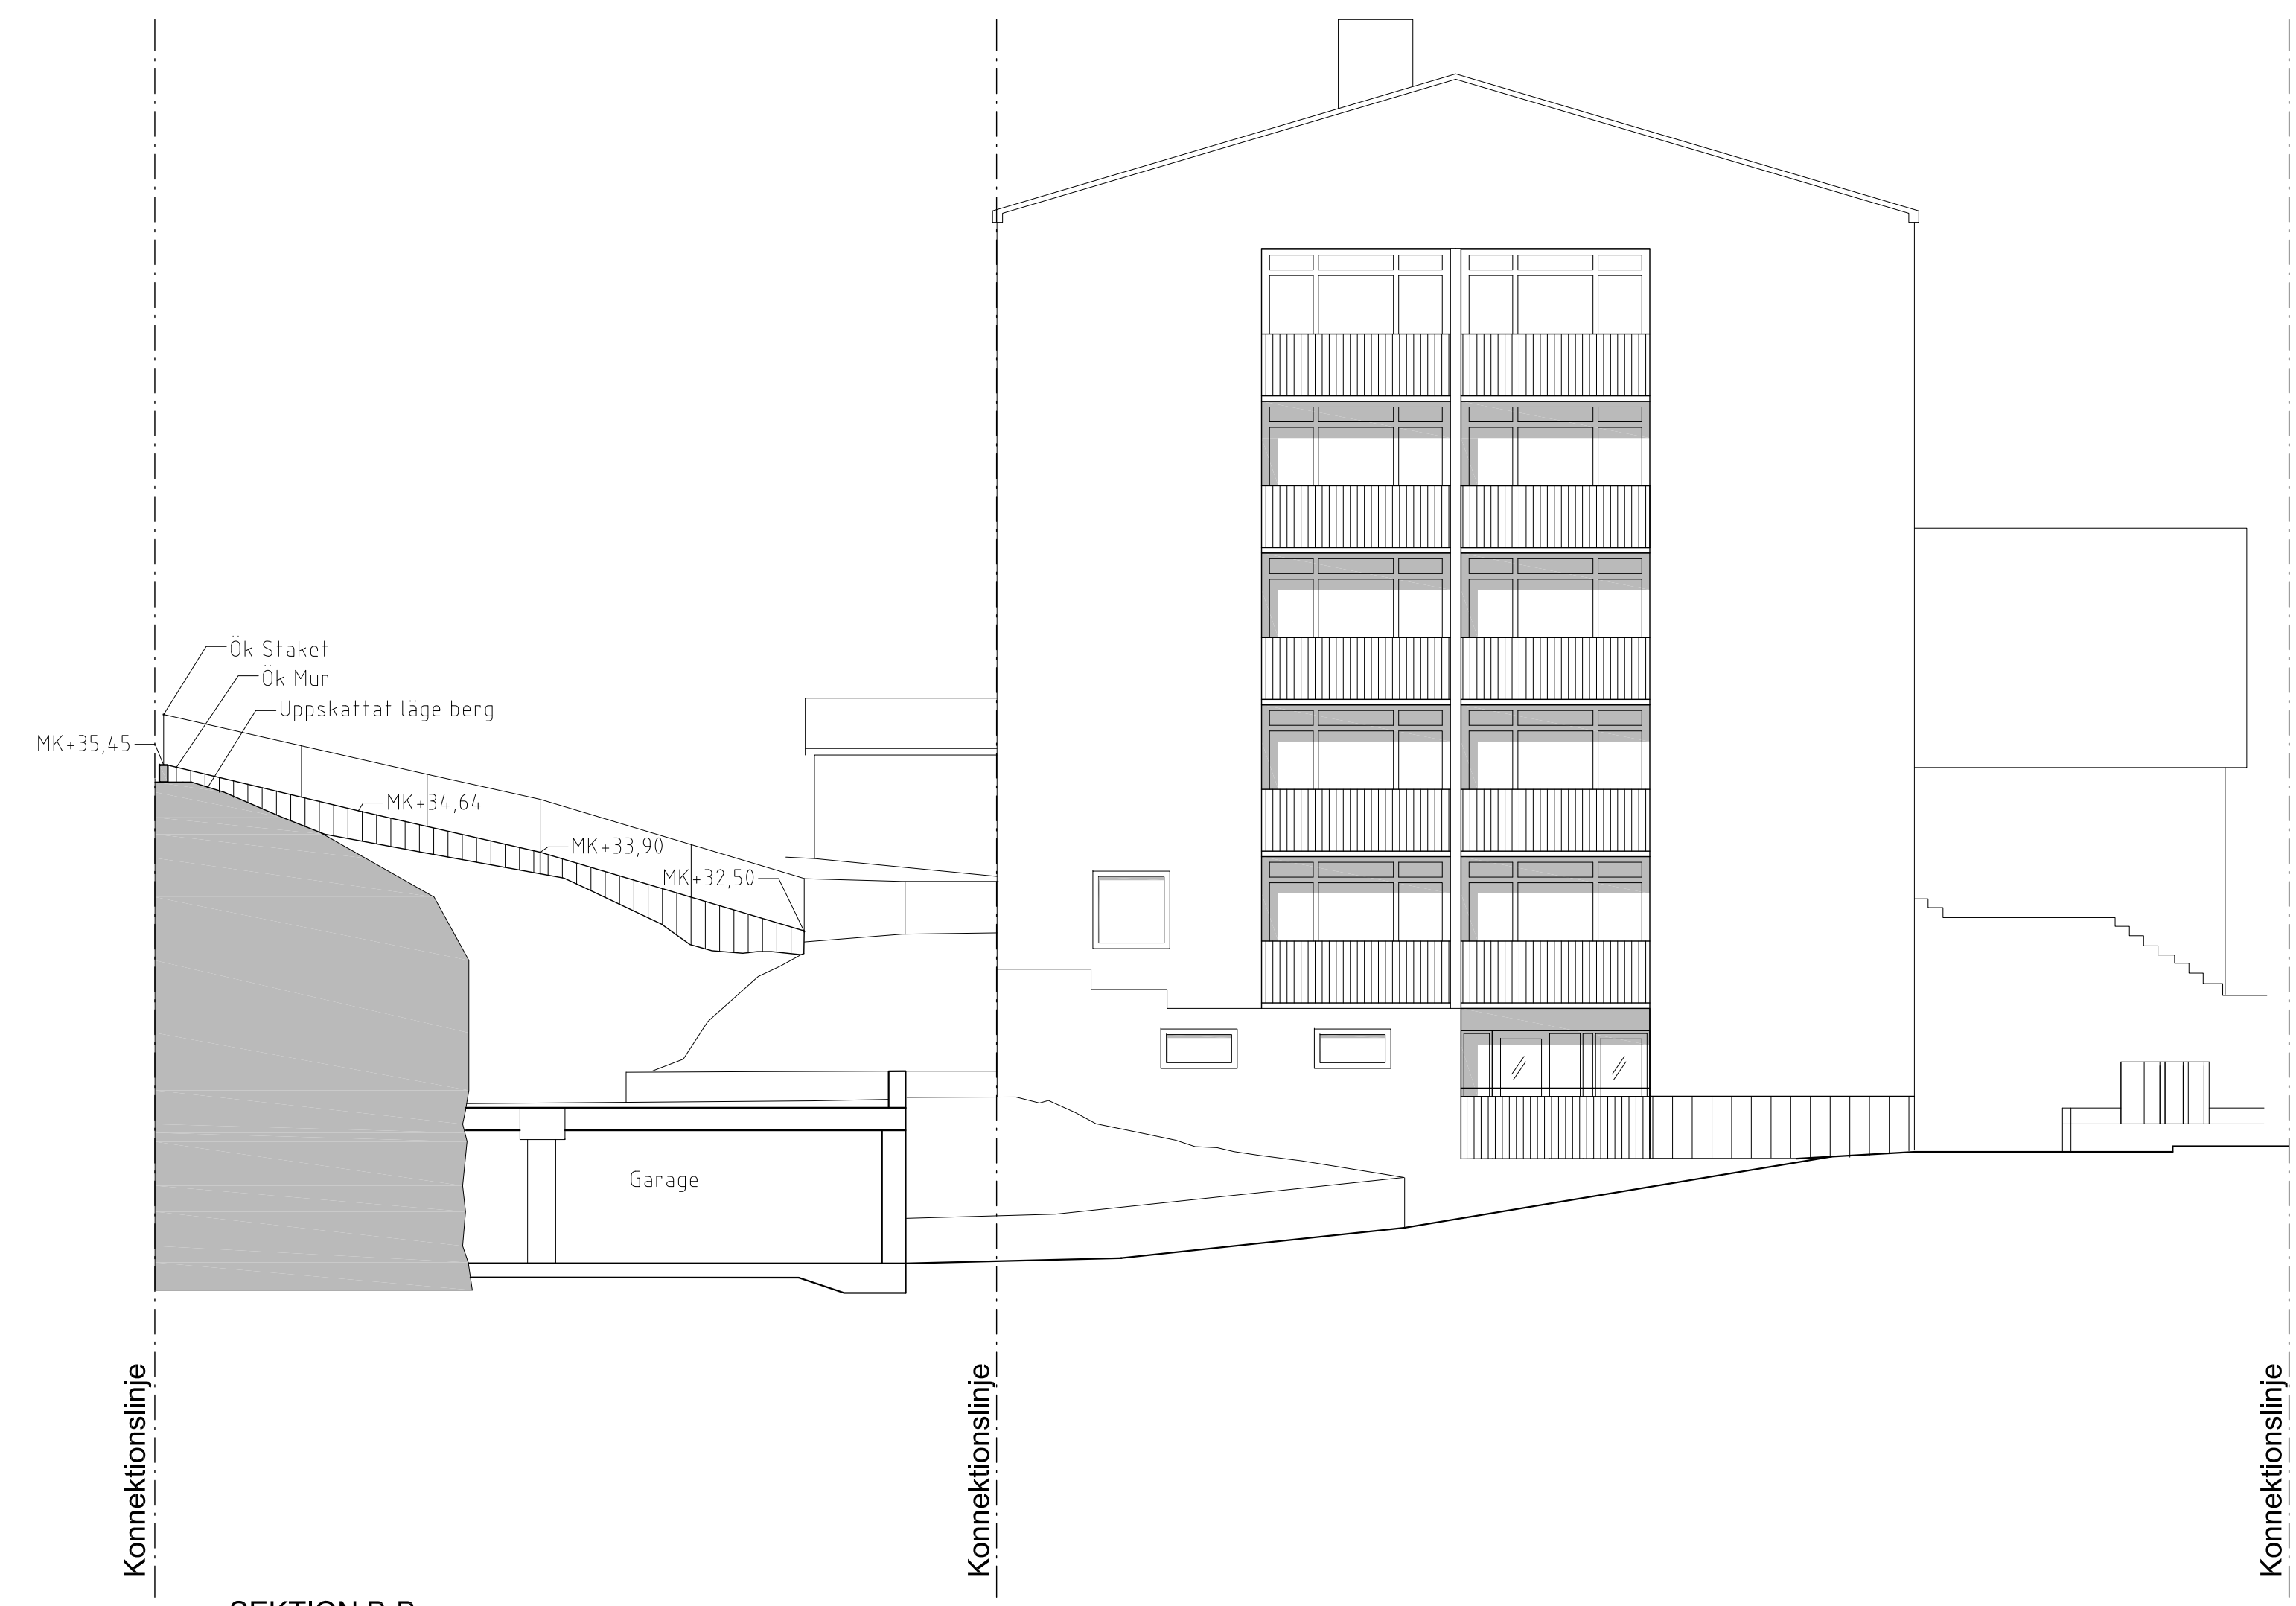

SEKTION B-B

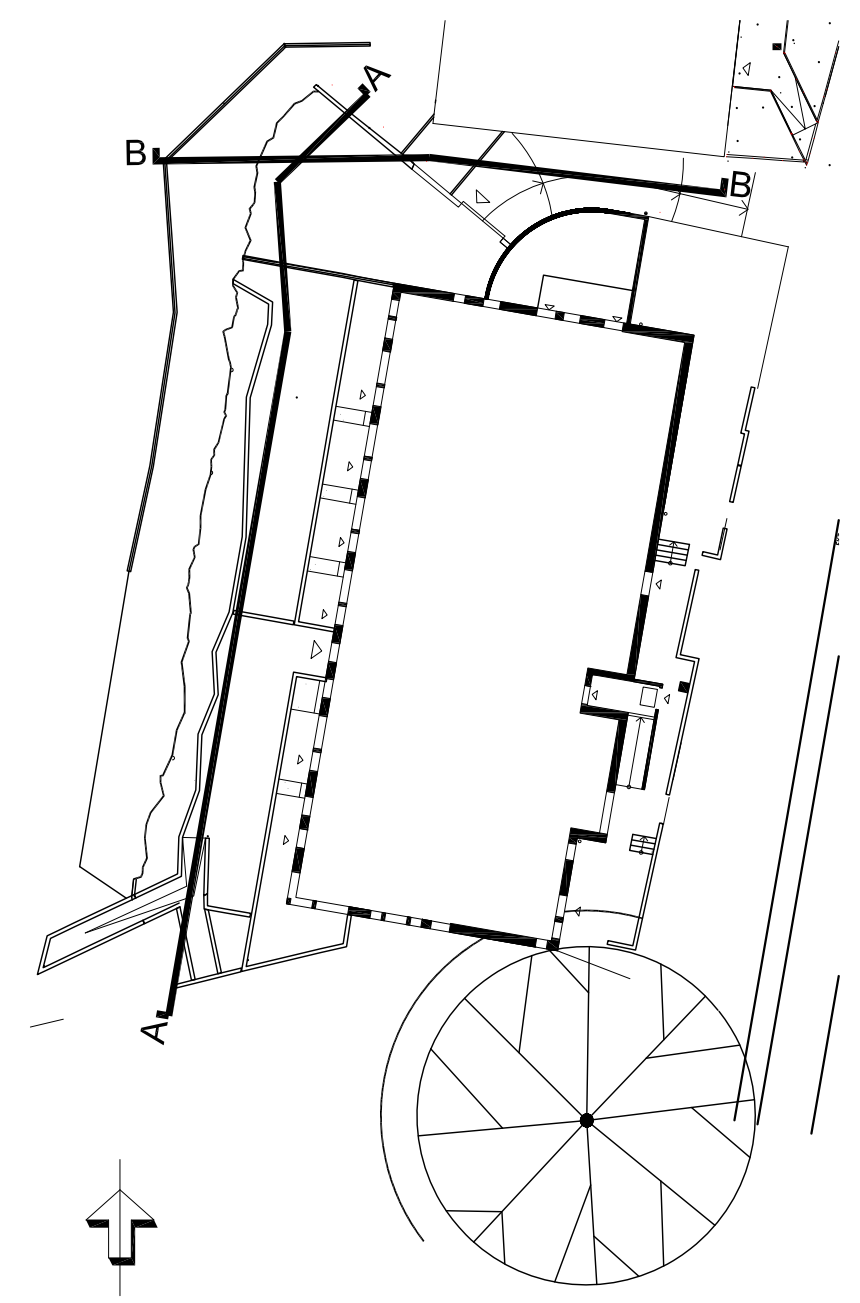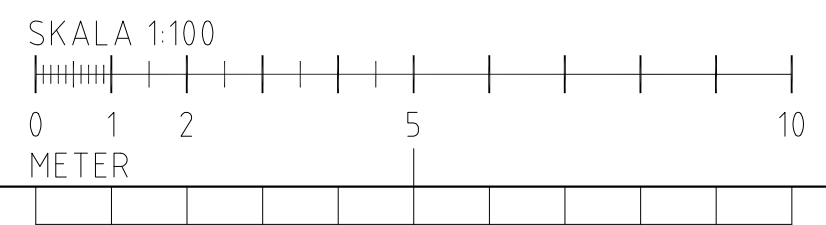

BET	ANT	ÄNDRINGEN AVSER	DATUM	SIGN
RITNINGENS STATUS				
<b>RELATIONSHANDLING</b>				
<b>BTH BOSTAD</b>				
FASTIGHET OCH PROJEKTNAMN				
SICKLAÖN 202:9, EKTORP				
A	TOTAL Arkitektur & Urbanism AB	TEL 08-44136 00	MAIL info@totalarkitektur.se	
K	Fyrvekarbacken 21, 112 60 Stockholm	TEL	MAIL	
V		TEL	MAIL	
VS		TEL	MAIL	
E		TEL	MAIL	
X	L TOTAL Arkitektur & Urbanism AB	TEL 08-44136 00	MAIL info@totalarkitektur.se	
UPPDRAG NR	4025	RITAD/KONSTRUERAD AV ChJo	HANDLAGGARE AgBe	
DATUM	2018-11-29	ANSVARIG AnPa		
RITNINGENS INNEHÅLL				
SICKLAÖN 202:9				
NYBYGGNAD BOSTÄDER				
Stödmur				
Elevation och sektion				
SKALA AYA3	1:100/1:200	RITNINGNUMMER	L18-04-100	BET


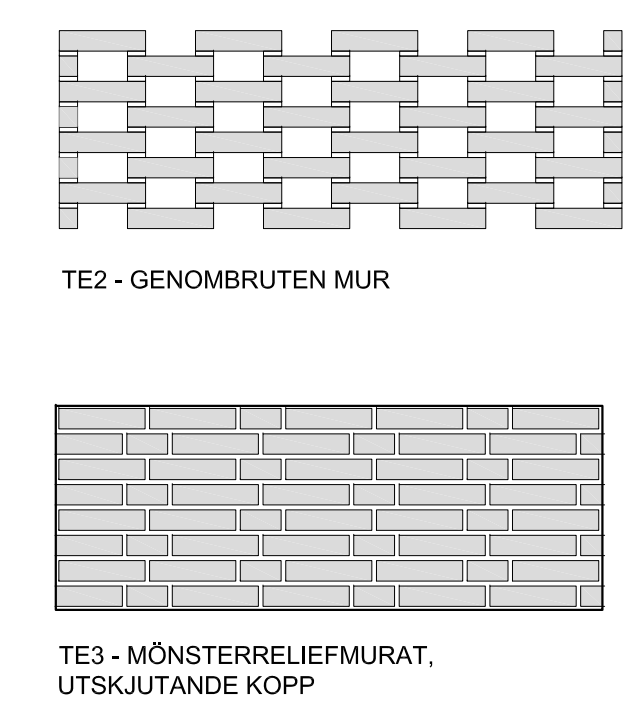


FASAD MOT SYDOST, EKTORPSVÄGEN

FÖRKLARINGAR

UTVÄNDIGA MATERIAL OCH KULÖRER:

BYGGDEL:	MATERIAL/KULÖR:	GLANS/STRUKTUR	BYGGDEL:	MATERIAL/KULÖR:	GLANS/STRUKTUR	BYGGDEL:	MATERIAL/KULÖR:	GLANS/STRUKTUR
Yttertak lutn. 1:50	Takduk, Grå		Fasadtegel	Grått slaget tegel med mörkgrått färgspel. Dansk format. Typ: Randers Unika Attika RT 546		Fönsterbleck	Plåt, PL 45, Silvermetallic RAL 9006	
Yttertak lutn. > 1:6	Plåt, PL 45, Silvermetallic RAL 9006			alt. Tegelmester 3.7.35	TE1 - Förbandsmurat, kvartsstens-förskjutning med 1/3 kopp. TE2 - genombruten mur i till trapphus från fg +29,70 t o m +42,89 TE3 - mönsterreliefmuret, utskjutande kopp, från +28,10 t o m +29,30.	Balkongfronter :	Perforerad plåt, lackerad kulör pärlgrå RAL 7047, NCS S 1500-N	Glans 35
Takkompletteringar	Plåt, PL 45, Silvermetallic RAL 9006					Balkongundersida	Målad betong, vit, NCS 0500-N	
Takfot av rektangulär hängränna och stuprör	Plåt, PL 45, Silvermetallic RAL 9006		Fogbruk	Ljusgrå		Entrédörr och glaspartier i lokal	Ek, klarlackad	
Takhuvar och taksäkerhet	Plåt, PL 45, Silvermetallic RAL 9006		Fasadputs	Vit 33061 enligt Weber, NCS S 2002-Y	Put 1 struktur slät Put 2 struktur slät, pilaster 50 mm utanför normalt putsliv.	Metallpartier, stäldörrar, portar och gallergrindar	Aluminium, lackerad kulör pärlgrå RAL 7047, NCS S 1500-N	Glans 35
Sockel	Betong, naturgrå		Fönster , fönsterpartier och fönstersmyg	Aluminium, lackerad kulör pärlgrå RAL 7047, NCS S 1500-N	Glans 35			

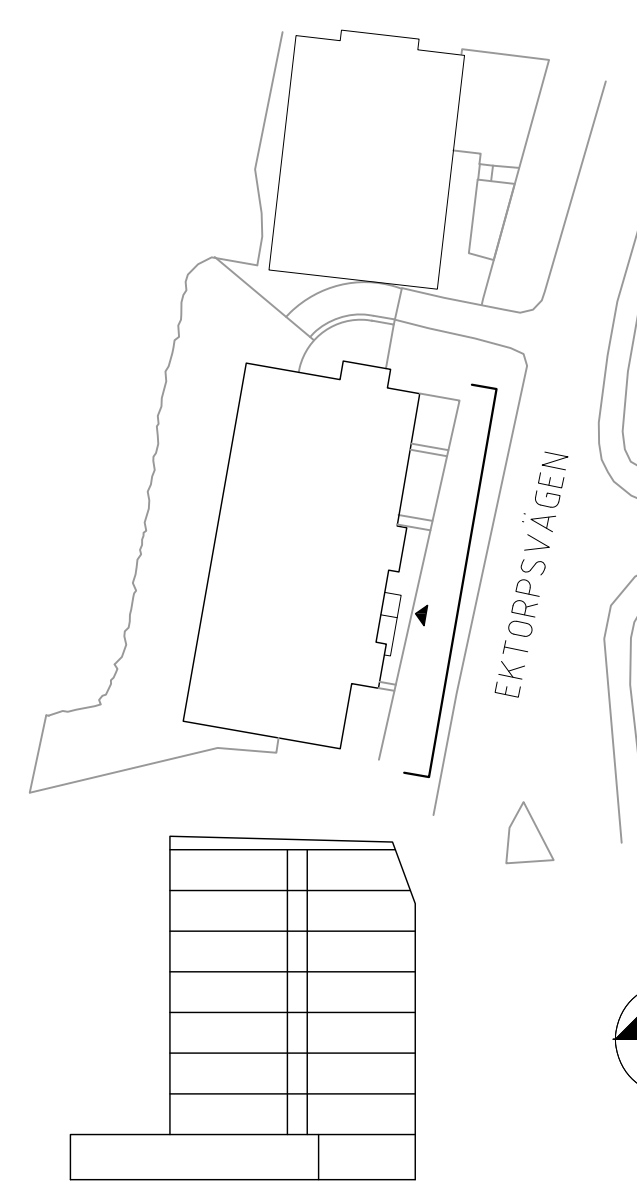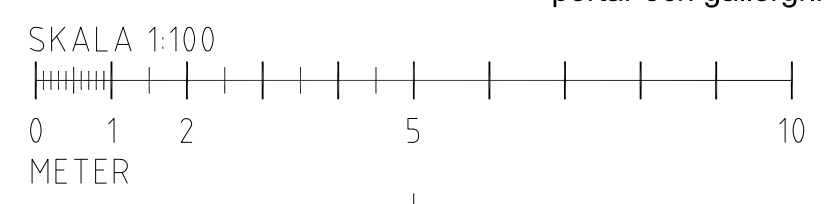

RELATIONSHANDLING		2018-10-18	AgBe
BET	ANT	ÄNDRINGEN AVSER	DATUM
RITNINGENS STATUS			
<b>RELATIONSHANDLING</b>			
<b>BTH BOSTAD</b>			
<b>BTH BYGG</b>			
FASTIGHET OCH PROJEKTNAMN			
SICKLAÖN 202:9, EKTORP			
UPPDRAG NR			
4025			
RITAD/KONSTRUERAD AV			
ChJo			
ANSVARIG			
AnPa			
HANDLÄGGARE			
AgBe			
RITNINGENS INNEHÅLL			
SICKLAÖN 202:9			
NYBYGGNAD BOSTÄDER			
FASAD			
SYDOST, EKTORPSVÄGEN			
SKALA A1/A3		RITNINGSNUMMER	
1:100/1:200		A-40.3-101	
			BET