REF: Baskarta K-119.dwg K-119 mdplan.dwg K-119 mdSektion.dwg

Bilaga 1

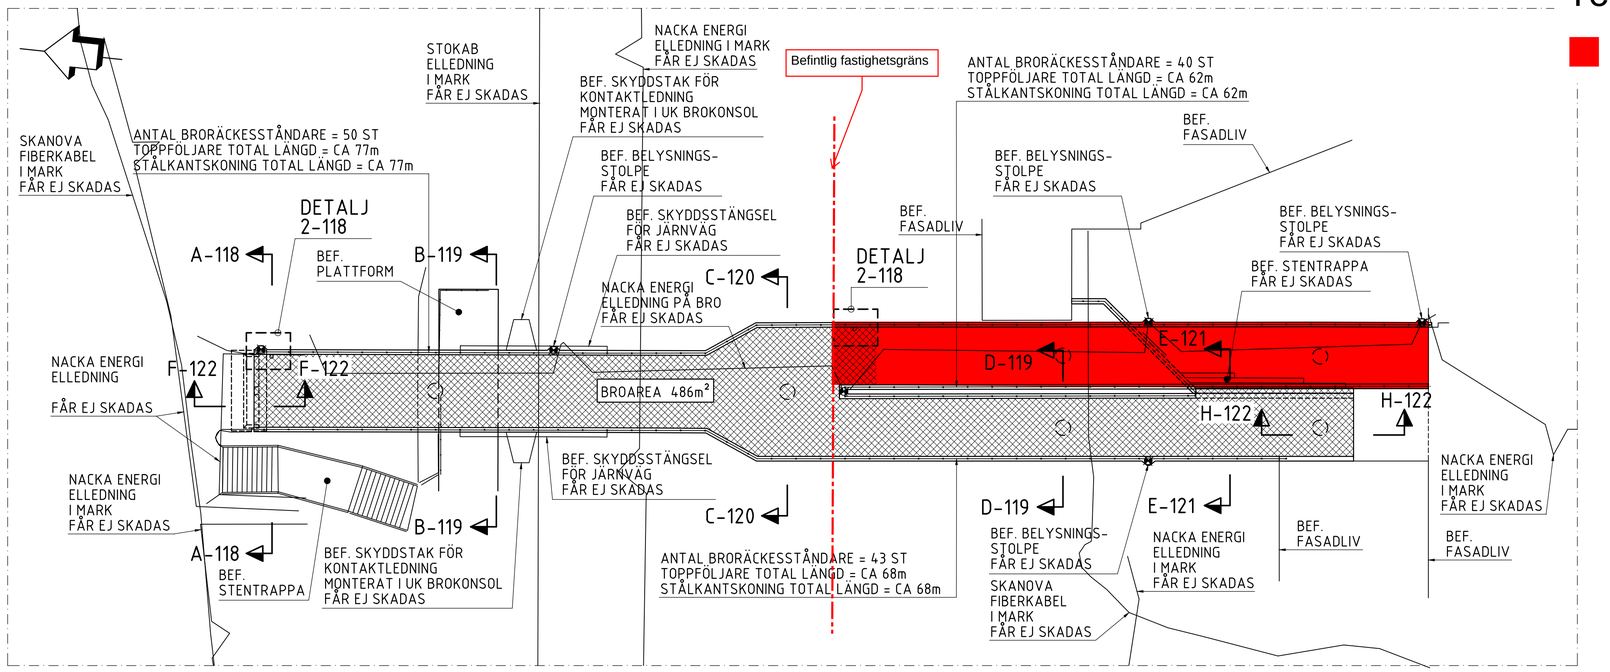

PLAN, 1:200

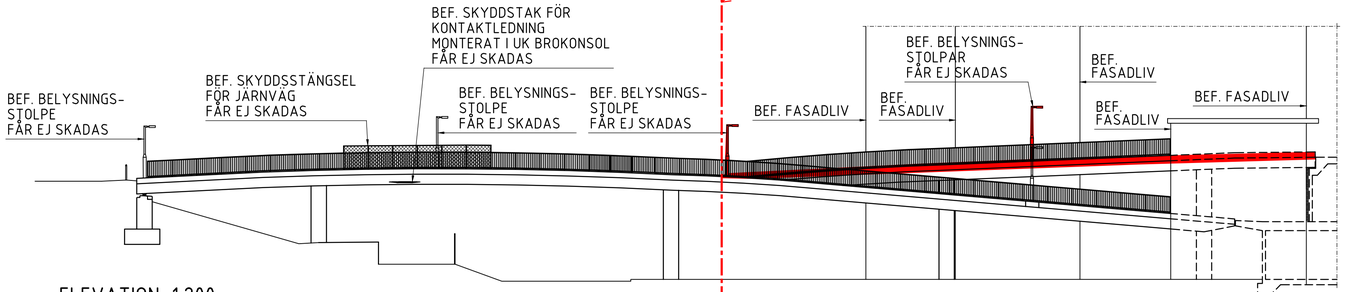

ELEVATION, 1:200

0 1 2 3 4 5 6 7 8 9 10m
Skala 1:100

Teckenförklaring

Nyttjanderätt drift mm

ALLMÄNNA ANVISNINGAR:

SE RITNING NR 16-111

ANVISNINGAR:

ARMERING:
BEF. SKADAD ARMERING ERSÄTTS MED NY ARMERING SOM UPPFYLLER KRAVEN I MF.

BETONG:
EXPONERINGSKLASS ÄR XD3 OCH XF4.
BETONGEN SKA PROPORTIONERAS FÖR LÅG KRYMPNING.
UTFÖRANDEKLASS 2
HÅLLFASTHETSKLASS C35/45.
VCT MAX 0,45
CEMENTHALTEN BÖR EJ ÖVERSTIGA 410 Kg/m^3
DMAX 16mm
VALD KONSISTENSKLASS SKA ANPASSAS TILL VALD GJUTMETOD.
SÄTTMÅTT BÖR VARA 100-150 mm.
BETONGENS SAMMANSÄTTNING SKA REDOVISAS FÖR BYGGLEDARE I GOD TID INNAN GJUTNING SÅ ATT EVENTUELLA JUSTERINGAR KAN UTFÖRAS KONTROLLERAT.
VALD PRODUKTIONSMETOD SKA REDOVISAS FÖR BYGGLEDARE I GOD TID SÅ ATT EVENTUELLA JUSTERINGAR KAN UTFÖRAS KONTROLLERAT.

BETONGSKADOR:
REPARATION AV BEFINTLIGA BETONGSKADOR UTFÖRS I SAMRÅD MED BYGGLEDARE.

FÖRSEGLING AV KANTER
SAMTLIGA KANTER/ÖVERGÅNGAR MELLAN HORISONTELLA OCH VERTIKALA YTOR SKA FÖRSEGLAS MED EPOXI.
FÖRSEGLINGEN SKA SKE PÅ 200 MM VERTIKAL YTA OCH 100 MM HORISONTELL YTA OM EJ ANNAT ANGES.
BETONGYTORNA SKA SANDBLÄSTRAS OCH RENGÖRAS ENLIGT LEVERANTÖRENS ANVISNINGAR. VIDHÄFTNINGSPROVER SKA UTFÖRAS.

IMPREGNERING:
ALL SYNLIG BETONG, FÖRUTOM INUTI GÅNGTUNNEL SKA DJUPIMPREGNERAS MED GEL. GEL SOM ANVÄNDS SKA VARA AKTIVT VERKSAMT PÅ BETONGYTAN I MINST 7 DYGN.

KLOTTERSKYDD
SYNLIGA YTOR SKA KLOTTERSKYDDAS ENLIGT AMA ANLÄGGNING 13, KAPITEL L.E.B. KLOTTERSKYDD FÅR UTFÖRAS FÖRST NÄR IMPREGNERINGEN ÄR KLAR.

ÖVRIGT:
NY BELÄGGNING ANPASSAS TILL BEFINTLIG VID ANSLUTNINGAR.

RITNINGSFÖRTECKNING

SE DOKUMENT K-119 RF.

TECKENFÖRKLARING

- BEFINTLIG BETONG
- NY BETONG
- NY BELÄGGNING I PLAN

SITUATIONSPLAN

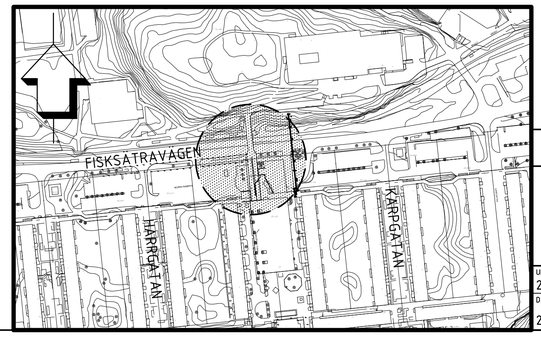

		RELATIONSHANDLING	2017-08-15	SST	SST
		BYGGHANDLING	2017-04-19	SST	SST
Bet	Ant	Revideringen avser	Datum	Bet	Proj	Godk

RELATIONSHANDLING

BOSTEK.SE BETONG & STÅLTEKNIK
Vretensborgsvägen 20
126 30 HÄGERSTEN

NACKA KOMMUN
BRO ÖVER FISKSÄTRAVÄGEN OCH SLJ VID FISKSÄTRA C, VÄG 5425, KNR 2-1532-1, ID NR K-119
TÄTSKIKTSBYTE OCH BETONGREPARATION
ÅTERSTÄLLANDE
PLAN OCH ELEVATION

UPPDRAG NR	RITAD AV	KONSTR AV
225083	SST	SST
DATUM	ANSVARIG	
2017-03-07	FREDRIK HANSSON	

SKALA	NUMMER	BET
ANGIVEN	16-117	

PLO 2017-8-15 13:56 S:\PEK\UPPDRAG\YPRIGA UPPDRAG\101253 SALTSJÖBADSLEDEN\09 ARBETSMTRL\RITNING\RITDEF\11-011.DWG STEFAN STRINDBERG